

LEGENDA:

- MURO DE CONTENÇÃO - CONCLUÍDO
- MURO DE CONTENÇÃO NÃO CONCLUÍDO
- DELIMITAÇÃO DA RUA
- RESERVATÓRIO LIGADO A ESTAÇÃO DE BOMBEAMENTO - CONCLUÍDO
- TRAÇADO RIO MATHIAS - INTERSECÇÃO COM O RIO CACHOEIRA - COMPORTAS FLAP

CONTROLE DE REVISÕES

REVISÃO	DATA	ELABORAÇÃO	DESCRIÇÃO	VERIFICAÇÃO	COORDENAÇÃO
A	01/06/2020	J.R.C	EMISSÃO INICIAL - REF MEDIÇÃO nº 004	B.F.K	B.F.K

OBSERVAÇÕES GERAIS:

- 01 - PARA MELHOR ENTENDIMENTO, ESTÁ PRANCHA DEVE SER IMPRESSA PREFERENCIALMENTE EM CORES E EM ALTA QUALIDADE;
- 02 - ESTE DESENHO CONTÉM INFORMAÇÕES ESPECÍFICAS À SUA FINALIDADE, PORTANTO NÃO DEVE SER UTILIZADO PARA OUTROS FINS SEM AUTORIZAÇÃO EXPRESSA DA EMPRESA E/OU RESPONSÁVEL TÉCNICO;
- 03 - ATIVIDADES CORRESPONDENTES AO PERÍODO DE 21/01/2020 (INÍCIO DAS ATIVIDADES DO CONTRATO nº 620/2019) A 29/02/2020.

RESPONSÁVEL TÉCNICO:

MVK ENGENHARIA E CONSTRUÇÕES EIRELI
BRUNO FRANCISCO KONS
ENGENHEIRO CIVIL
CREA/SC nº 143928-1

APROVAÇÃO (CONTRATANTE):

PREFEITURA MUNICIPAL DE JOINVILLE
SECRETARIA DE INFRAESTRUTURA
UNIDADE DE DRENAGEM

ELABORAÇÃO:



MVK ENGENHARIA E CONSTRUÇÕES EIRELI
CNPJ: 26.204.926/0001-92 CREA/SC nº 144807-6
RUA ITAJAÍ, 371 - SALA 01, CENTRO - JOINVILLE/SC
E-MAIL: contato@mvkengenharia.com.br

CONTRATANTE:



PREFEITURA MUNICIPAL DE JOINVILLE
SECRETARIA DE INFRAESTRUTURA
UNIDADE DE DRENAGEM


PROJETO:

SUPERVISÃO DE OBRAS
AMPLIAÇÃO DA CAPACIDADE HIDRÁULICA DO RIO MATHIAS

ENDEREÇO: MUNICÍPIO DE JOINVILLE - SANTA CATARINA DATA: 01/06/2020 PRANCHA:

CONTRATO: 620/2019 ART. Nº: 7260878-6 ESCALA: INDICADAS **EXEC - 01/01**

CONTEÚDO: SERVIÇOS EXECUTADOS ATÉ 31/05/2020

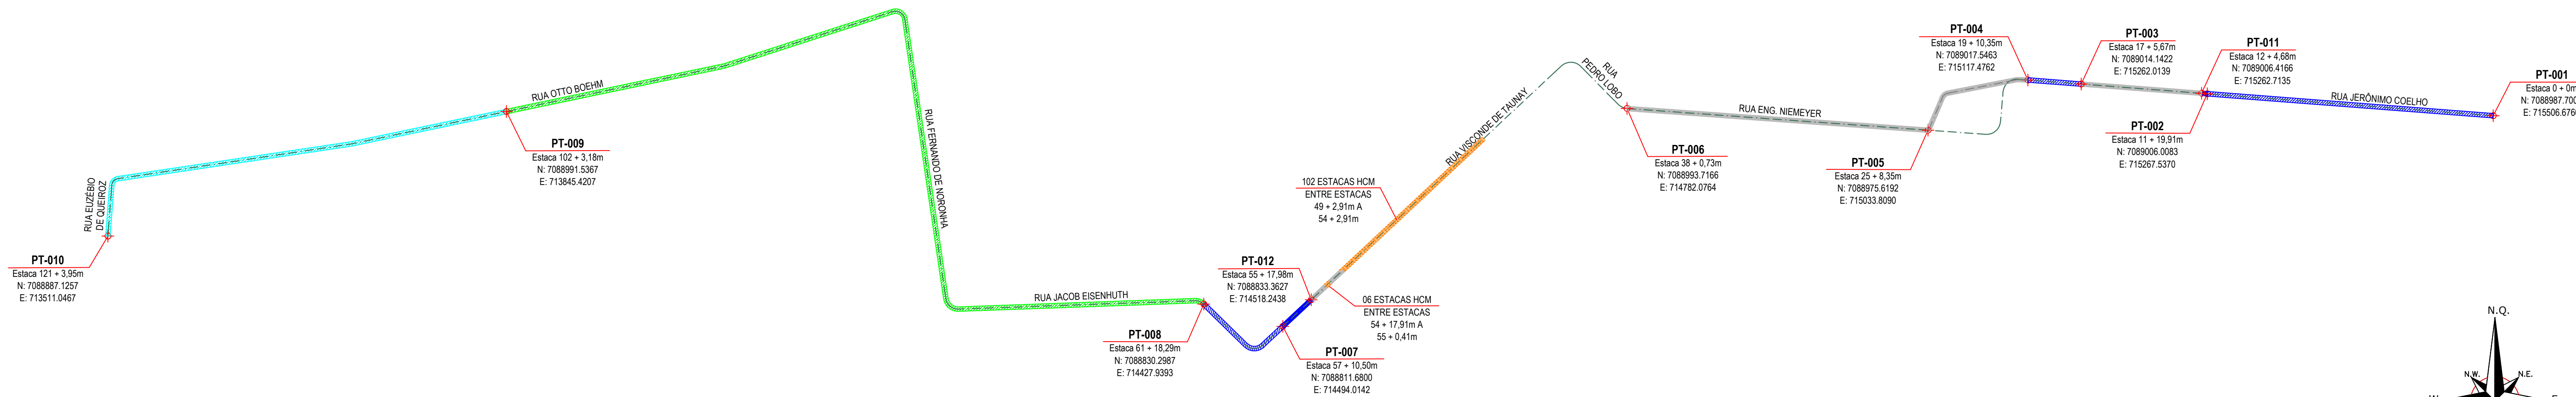

ACOMPANHAMENTO ESQUEMÁTICO DA EVOLUÇÃO DA OBRA
 AMPLIAÇÃO DA CAPACIDADE HIDRÁULICA DO RIO MATHIAS
 ESCALA: 1:2750

LEGENDA:

- GALERIA SIMPLES 3,40 x 3,40m - TRECHOS EXECUTADOS A PARTIR DE 21/01/2020
- GALERIA SIMPLES 3,40 x 3,40m - TRECHOS EXECUTADOS ANTERIORMENTE A 21/01/2020 - GALERIA CONCLUÍDA, FALTA PAVIMENTAÇÃO ASFÁLTICA E CALÇADA
- GALERIA DUPLA 2,00 x 2,00m - TRECHOS EXECUTADOS ANTERIORMENTE A 21/01/2020 - CONCLUÍDO 100%
- GALERIA DUPLA 1,50 x 1,50m - TRECHOS EXECUTADOS ANTERIORMENTE A 21/01/2020 - CONCLUÍDO 100%
- ESTACAS HCM - TRECHOS EXECUTADOS ANTERIORMENTE A 21/01/2020 - FALTA IMPLANTAÇÃO DE GALERIA 3,40 X 3,40m, MICRODRENAGEM, PAVIMENTAÇÃO ASFÁLTICA E CALÇADAS
- ESTACAS HCM - TRECHOS EXECUTADOS A PARTIR DE 21/01/2020 - FALTA IMPLANTAÇÃO DE GALERIA 3,40 X 3,40m, MICRODRENAGEM, PAVIMENTAÇÃO ASFÁLTICA E CALÇADAS
- EIXO PROJETADO
- FALTA EXECUTAR TODOS OS SERVIÇOS

CONTROLE DE REVISÕES					
REVISÃO	DATA	ELABORAÇÃO	DESCRIÇÃO	VERIFICAÇÃO	COORDENAÇÃO
A	01/06/2020	J.R.C	EMISSÃO INICIAL - REF MEDIÇÃO nº 004	B.F.K	B.F.K

OBSERVAÇÕES GERAIS:

01 - PARA MELHOR ENTENDIMENTO, ESTÁ PRANCHA DEVE SER IMPRESSA PREFERENCIALMENTE EM CORES E EM ALTA QUALIDADE;

02 - ESTE DESENHO CONTÉM INFORMAÇÕES ESPECÍFICAS À SUA FINALIDADE, PORTANTO NÃO DEVE SER UTILIZADO PARA OUTROS FINS SEM AUTORIZAÇÃO EXPRESSA DA EMPRESA E/OU RESPONSÁVEL TÉCNICO;

03 - ATIVIDADES CORRESPONDENTES AO PERÍODO DE 21/01/2020 (INÍCIO DAS ATIVIDADES DO CONTRATO nº 620/2019) A 29/02/2020.

RESPONSÁVEL TÉCNICO:

MVK ENGENHARIA E CONSTRUÇÕES EIRELI
 BRUNO FRANCISCO KONS
 ENGENHEIRO CIVIL
 CREA/SC nº 143928-1

APROVAÇÃO (CONTRATANTE):

PREFEITURA MUNICIPAL DE JOINVILLE
 SECRETARIA DE INFRAESTRUTURA
 UNIDADE DE DRENAGEM

ELABORAÇÃO:

MVK ENGENHARIA
 ENGENHARIA

MVK ENGENHARIA E CONSTRUÇÕES EIRELI
 CNPJ: 26.204.926/0001-92 CREA/SC nº 144807-6
 RUA ITAJAÍ, 371 - SALA 01, CENTRO - JOINVILLE/SC
 E-MAIL: contato@mvkengenharia.com.br

CONTRATANTE:


PREFEITURA MUNICIPAL DE JOINVILLE
 SECRETARIA DE INFRAESTRUTURA
 UNIDADE DE DRENAGEM

PROJETO:

SUPERVISÃO DE OBRAS
 AMPLIAÇÃO DA CAPACIDADE HIDRÁULICA DO RIO MATHIAS

ENDEREÇO: MUNICÍPIO DE JOINVILLE - SANTA CATARINA	DATA: 01/06/2020	PRANCHA: EXEC - 01/01
CONTRATO: 620/2019	ART. nº: 7260878-6	ESCALA: INDICADAS

CONTEÚDO:
SERVIÇOS EXECUTADOS - 27/01/2020 A 31/05/2020

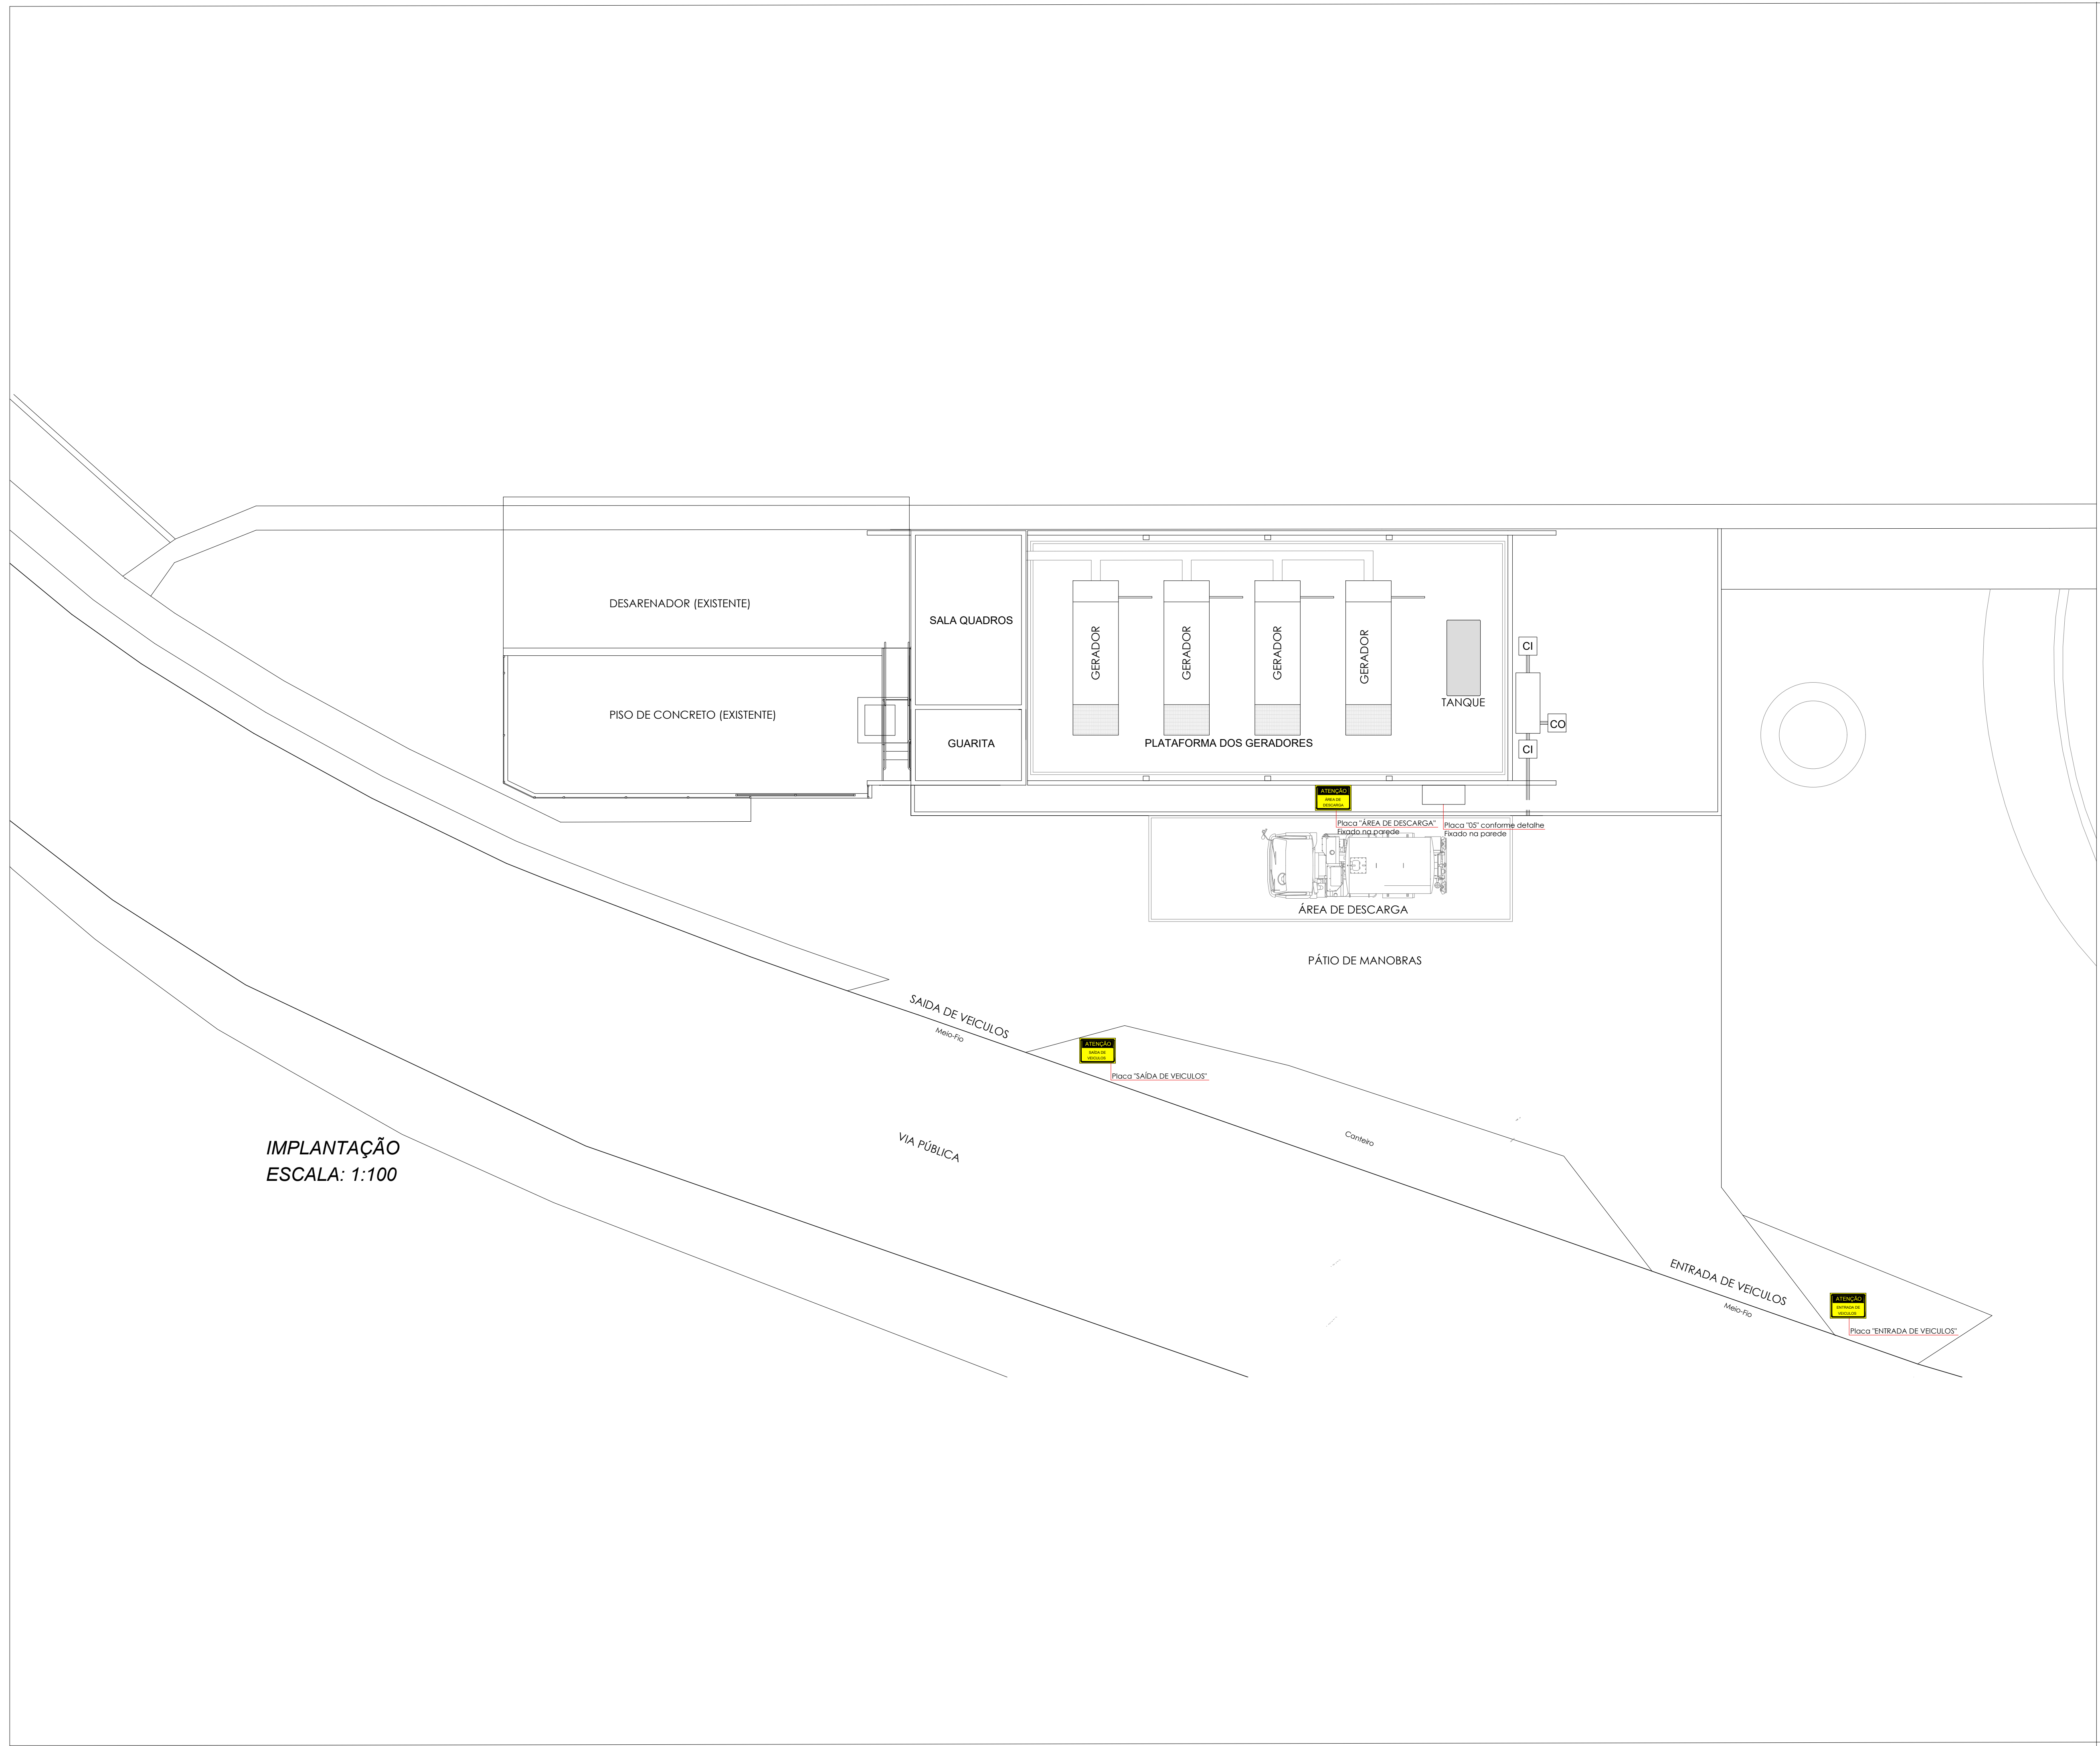

IMPLANTAÇÃO
ESCALA: 1:100

NORMAS APLICADAS
 Norma Regulamentadora 20 - NR 20
 NBR 7505-1
 NBR 13785
 Decreto nº 3.950 - Norma Técnica nº 22
 Portaria nº 117 maio de 2009
 Instruções Normativas do Corpo de Bombeiros

QUADRO DE REVISÕES	REVISÃO	DESCRIÇÃO	DATA	DESENHO
	1	EMISSÃO FINAL	15/05/2020	CRD

Observações:

- Havendo divergências entre cotas e escalas, prevalece o valor das cotas;
- Layout Arquitetônico executado para verificação das instalações construídas (As Built);
- Conferir dimensões apresentadas no local;
- Propostas para adequações/modificações, indicadas em pranchas específicas (Verifica detalhes);
- No caso de dúvidas e/ou esclarecimentos, contatar o responsável técnico pelo projeto;
- É vedado a realização de quaisquer alterações nos projetos, sem a prévia análise e autorização do responsável técnico.

APROVAÇÕES

PROPRIETÁRIO	RESPONSÁVEL
MUNICÍPIO DE JOINVILLE	MVK ENGENHARIA E CONSTRUÇÕES EIRELI





EQUIPE TÉCNICA DA EMPRESA
 LUIZ HENRIQUE STOZ
 ENGENHEIRO CIVIL
 CREA/SC 015912-6

BRUNO FRANCISCO KONS
 ENGENHEIRO CIVIL
 CREA/SC 143928-1

DOUGLAS VILL
 ENGENHEIRO CIVIL
 CREA/SC 119627-2

MAIKO DOLBERTH
 ENGENHEIRO CIVIL
 CREA/SC 059946-0

THAYNA SUANE POLLHEIM
 ENGENHEIRA SANITARISTA E AMBIENTAL
 CREA/SC 166899-2

PROPRIETÁRIO	MUNICÍPIO DE JOINVILLE		
ENDEREÇO	AV. ALBANO SCHULZ, S/N, BAIRRO CENTRO - JOINVILLE - SC		
EDIFICAÇÃO	ESTAÇÃO DE BOMBEAMENTO RIO MATHIAS		
PROJETO	ARQUIVO	DATA	Nº ART
SINALIZAÇÃO		JANEIRO / 2020	
CONTEÚDO	ETAPA	FOLHA	
IMPLANTAÇÃO	EXECUTIVO		
	ESCALA	1:100	

SI - 01

NORMAS APLICADAS

Norma Regulamentadora 20 - NR 20
 NRB 7505-1
 NBR 13785
 Decreto nº 3.950 - Norma Técnica nº 22
 Portaria nº 117 maio de 2009
 Instruções Normativas do Corpo de Bombeiros

SINALIZAÇÃO DE ADVERTÊNCIA

 SE PLACA DE SINALIZAÇÃO DE EMERGÊNCIA C/ INDICAÇÃO "SAÍDA"

 SE-D PLACA DE SINALIZAÇÃO DE EMERGÊNCIA C/ INDICAÇÃO "SAÍDA" DIRECIONAL

 NF PLACA DE "NÃO FUME"

REVISÃO	DESCRIÇÃO	DATA	DESENHO
1	EMISSÃO INICIAL	15/05/2020	CRD

Observações:

- Havendo divergências entre cotas e escalas, prevalece o valor das cotas;
- Layout Arquitetônico executado para verificação das instalações construídas (As Built);
- Conferir dimensões apresentadas no local;
- Propostas para adequações/modificações, indicadas em pranchas específicas (Verifica detalhes);
- No caso de dúvidas e/ou esclarecimentos, contatar o responsável técnico pelo projeto;
- É vedado a realização de quaisquer alterações nos projetos, sem a prévia análise e autorização do responsável técnico.

APROVAÇÕES

PROPRIETÁRIO	RESPONSÁVEL
MUNICÍPIO DE JOINVILLE	MVK ENGENHARIA E CONSTRUÇÕES EIRELI



EQUIPE TÉCNICA DA EMPRESA

LUIZ HENRIQUE STOZ
 ENGENHEIRO CIVIL
 CREA/SC 015912-6


BRUNO FRANCISCO KONS
 ENGENHEIRO CIVIL
 CREA/SC 143928-1


DOUGLAS VILL
 ENGENHEIRO CIVIL
 CREA/SC 119627-2

MAIKO DOLBERTH
 ENGENHEIRO CIVIL
 CREA/SC 059946-0

THAYNA SUJANE POLLHEIM
 ENGENHEIRA SANITARISTA E AMBIENTAL
 CREA/SC 166889-2

PROPRIETÁRIO	MUNICÍPIO DE JOINVILLE		
ENDEREÇO	AV. ALBANO SCHULZ, S/N, BAIRRO CENTRO - JOINVILLE - SC		
EDIFICAÇÃO	ESTAÇÃO DE BOMBEAMENTO RIO MATHIAS		
PROJETO	ARQUIVO	ETAPA	DIAS
SINALIZAÇÃO		EXECUTIVO	JANEIRO / 2020
CONTEÚDO	PLANTA BAIXA - CORTE ESQUEMÁTICO	ESCALA	FOLHA
		1:75	SI - 02

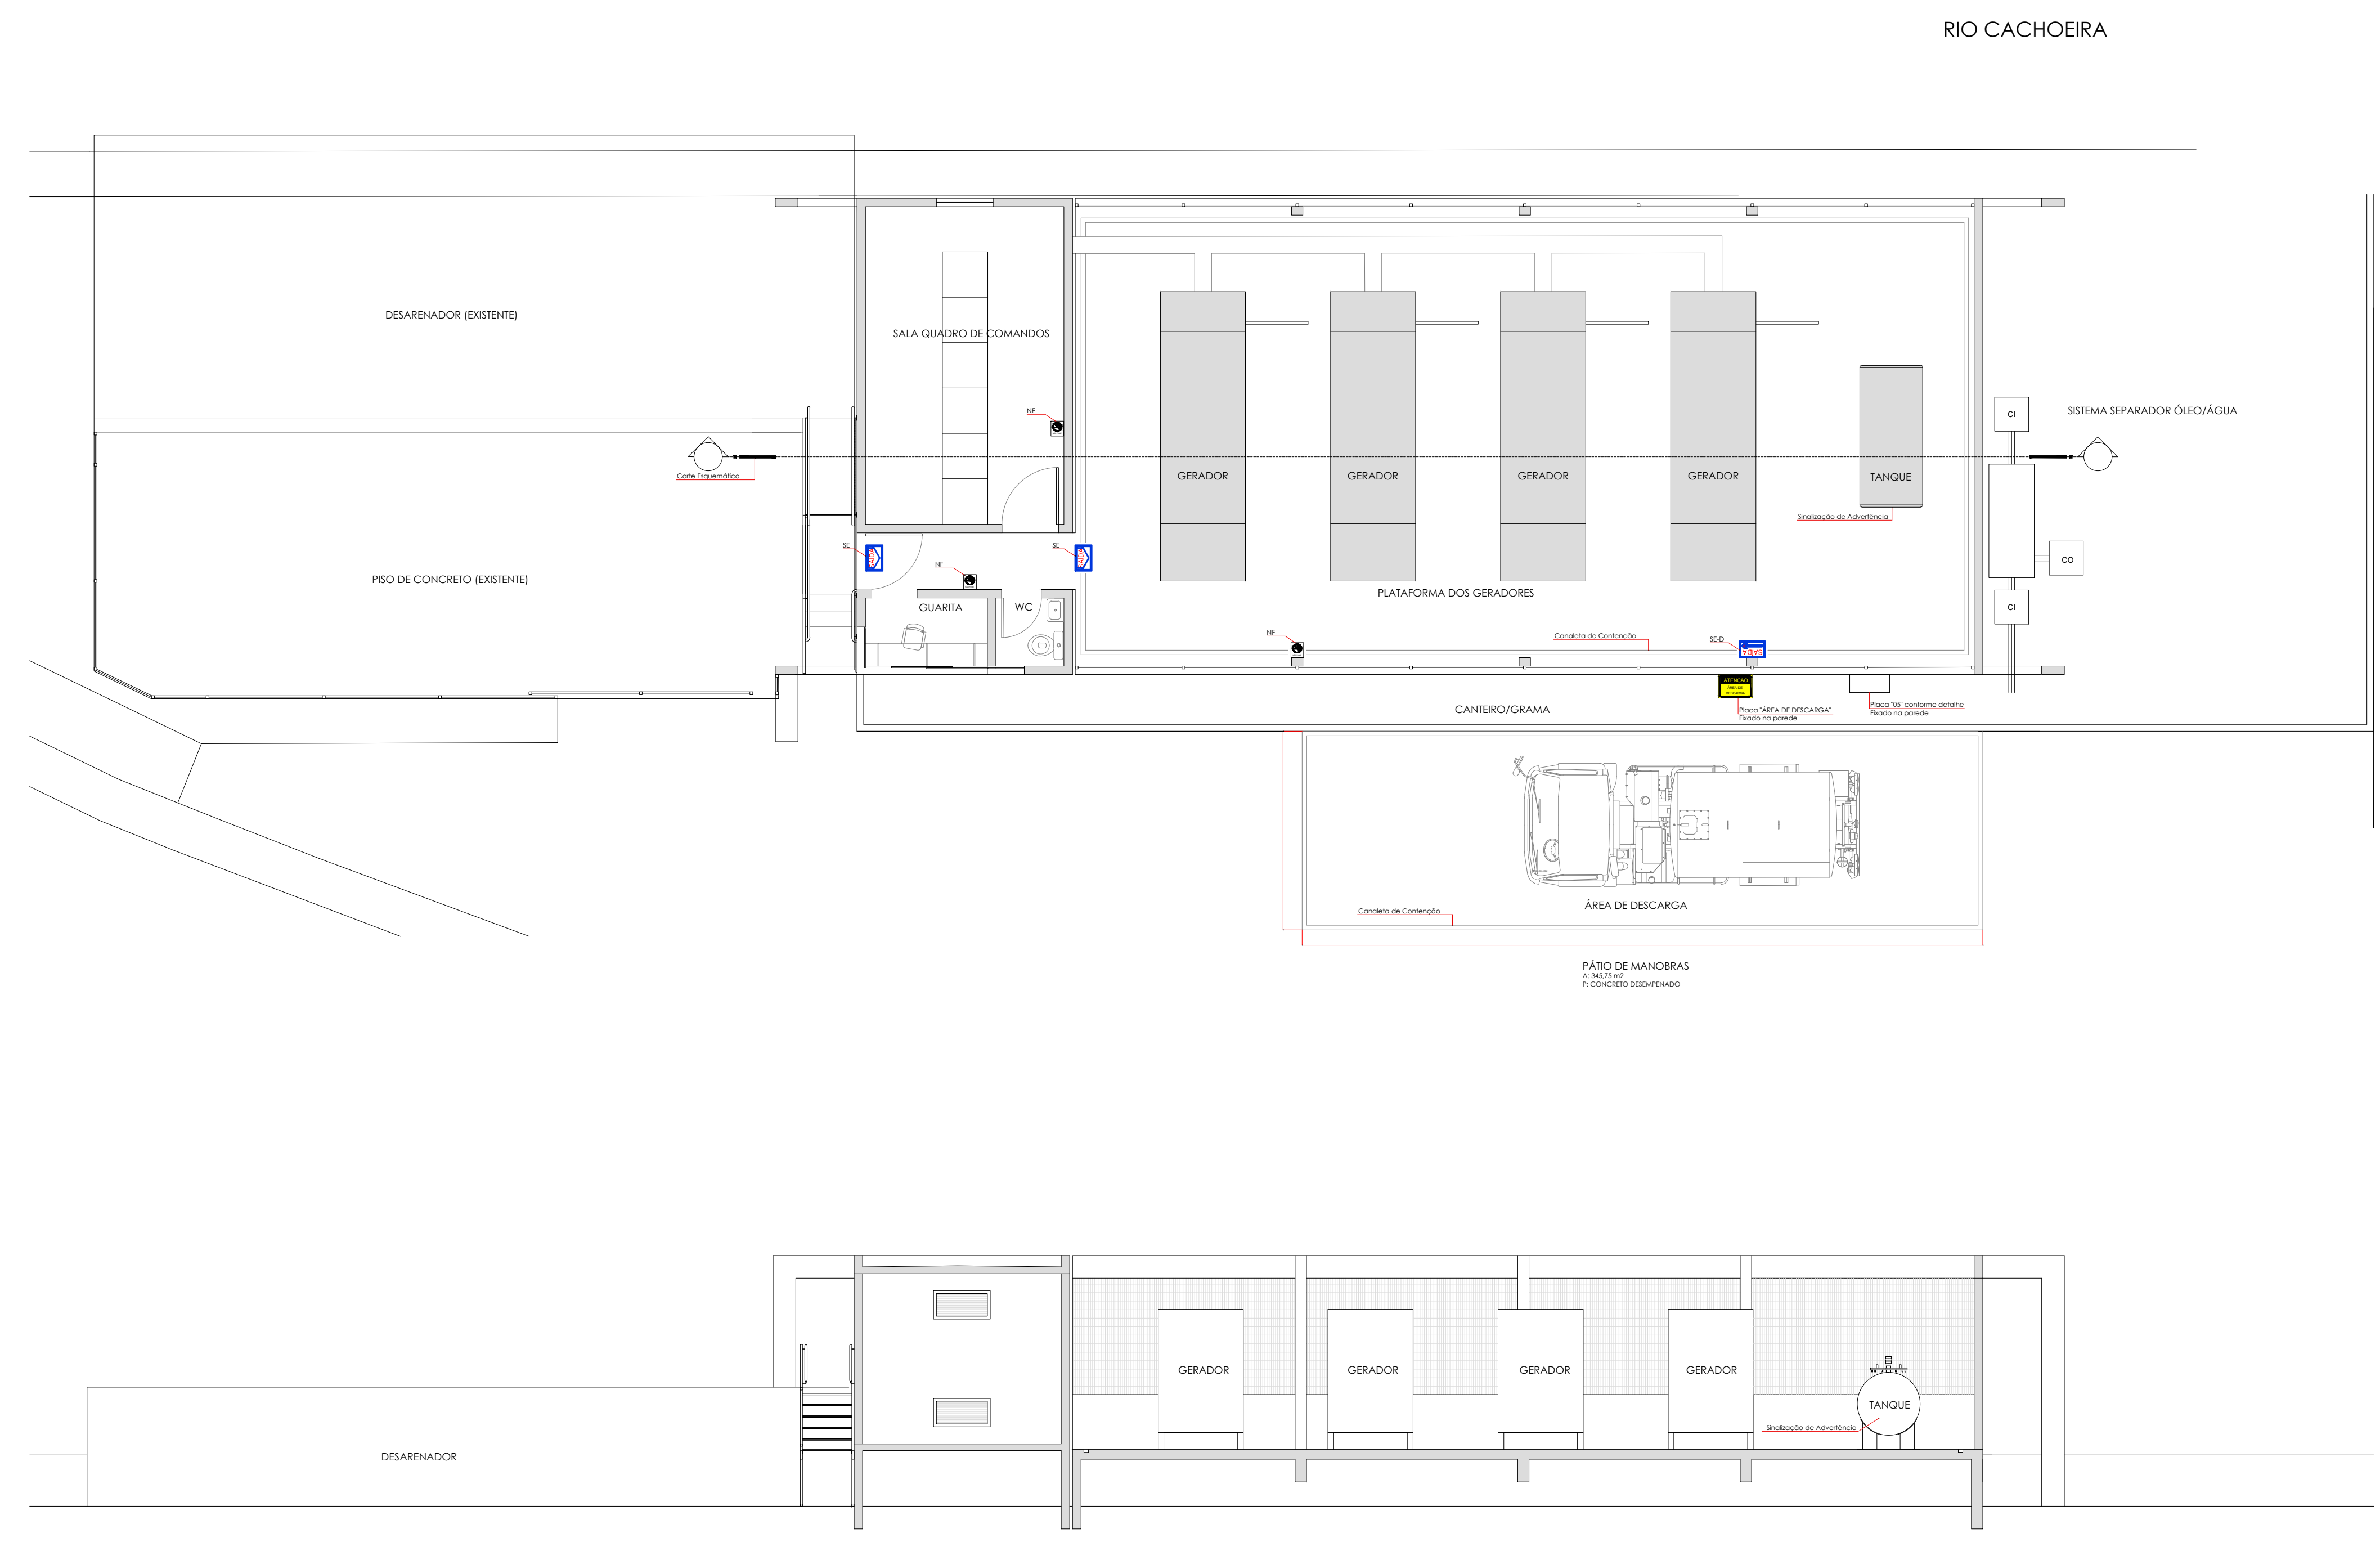

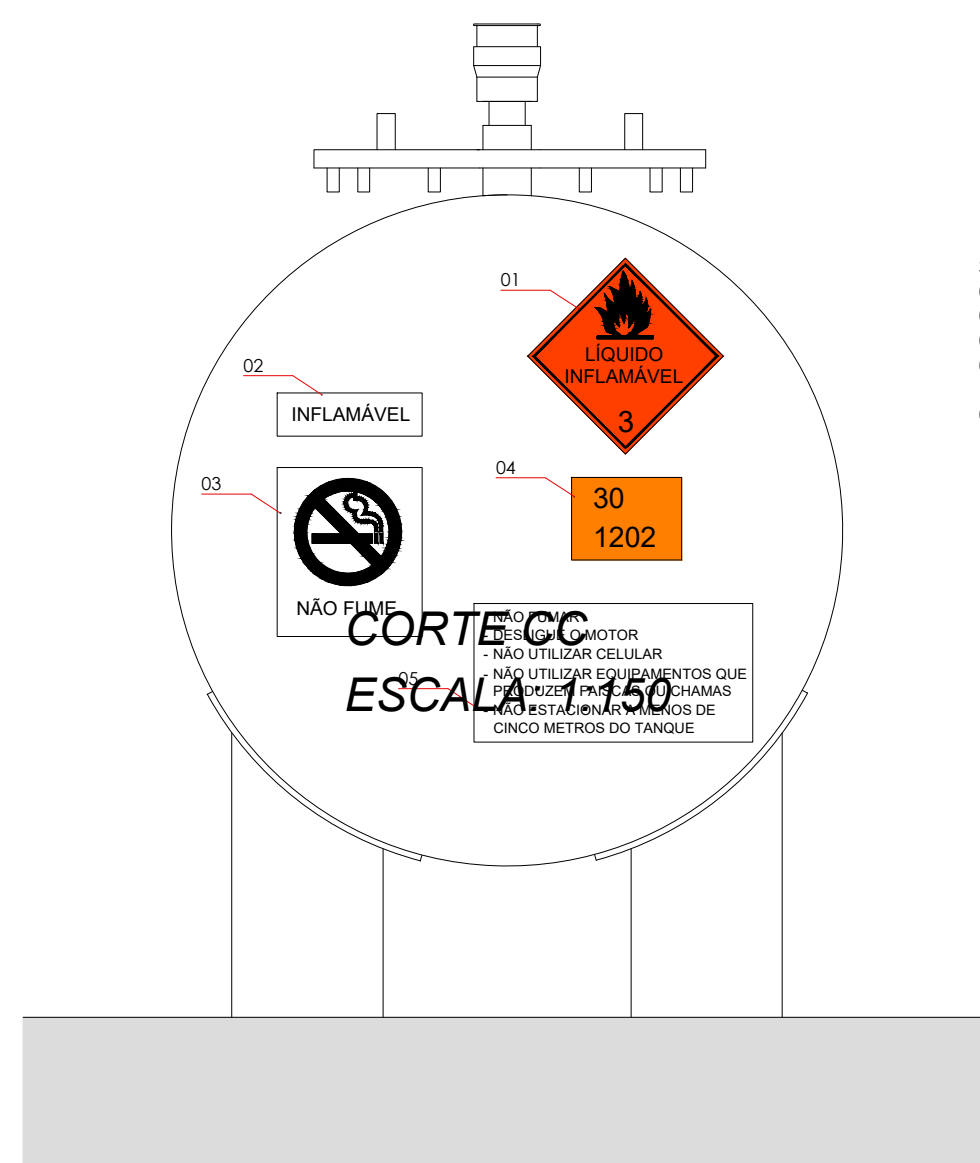


Sinalização Advertência - Vista Frontal

Sem Escala

SINALIZAÇÃO DE ADVERTÊNCIA:
 01 - RÓTULO DE RISCO CLASSE 3
 02 - PLACA DE AVISO INFLAMÁVEL
 03 - PLACA DE "NÃO FUME"
 04 - PLACA NF DE RISCO EM ONJI (CONFIRMAR COM FORNECEDOR)
 05 - PLACA DE AVISO 30X80CM

NOTAS

- Os tanques devem ser localizados a 7,50m de distância de propriedades adjacentes e a 7,50m de vias públicas.
- As placas deverão ser coladas nas laterais e frente do tanque de maneira a serem visíveis da circulação.

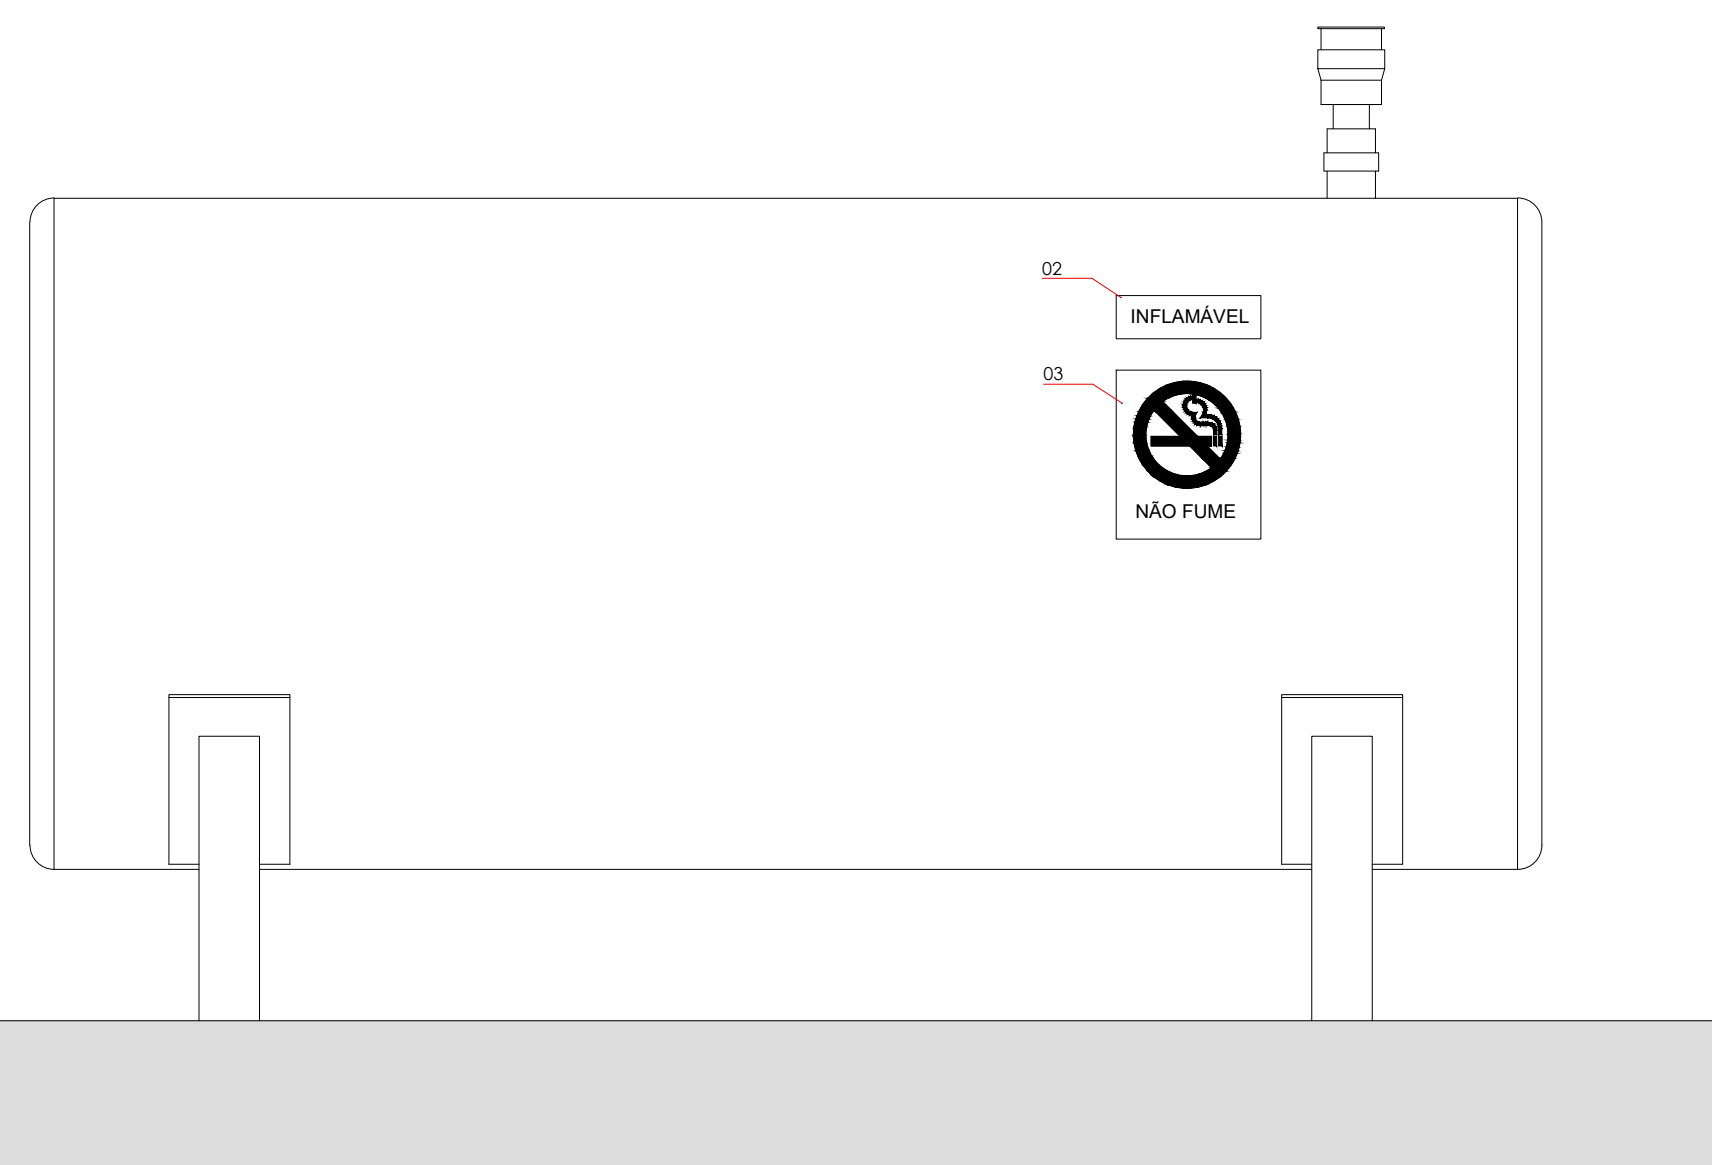

Sinalização Advertência - Vista Lateral

Sem Escala

DET. SI - 01

Sem Escala



PLACA DE SINALIZAÇÃO ÁREA DE DESCARGA

SINALIZAÇÃO:
 ACRÍLICO 30X40CM

40cm




PLACA DE SINALIZAÇÃO ENTRADA DE VEICULOS

SINALIZAÇÃO:
 ACRÍLICO 30X40CM
 FIXADO EM POSTE AÇO GALVANIZADO A ALTURA DE 1,40m

DET. SI - 03

Sem Escala

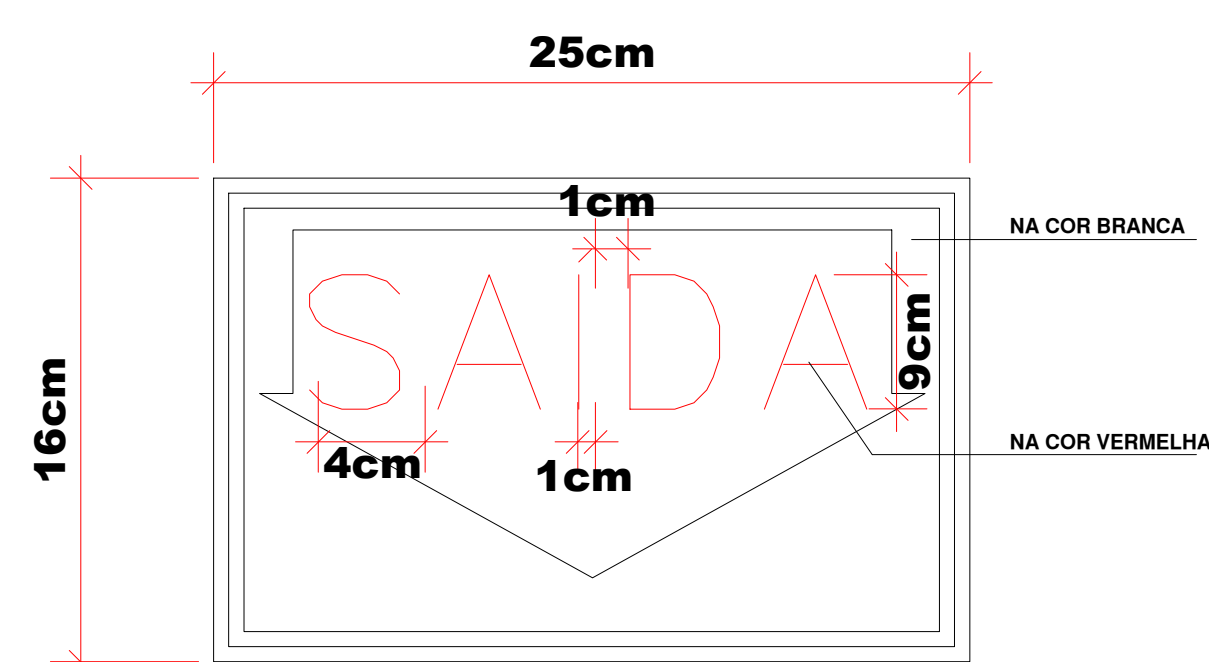


PLACA DE SINALIZAÇÃO C/ INDICAÇÃO "SAÍDA"

SINALIZAÇÃO LUMINOSA:
 LETRAS E FAIXAS COR VERMELHA SOBRE FUNDO BRANCO LEITOSO EM PLACA DE ACRÍLICO DE 25 x 16 cm E LETRAS C/ TRAÇOS DE 1 cm C/ A PALAVRA INDICATIVA "SAÍDA". CONFORME DETALHE. FLUXO LUMINOSO IGUAL A 30 LÚMENS

DET. SI - 04

Sem Escala

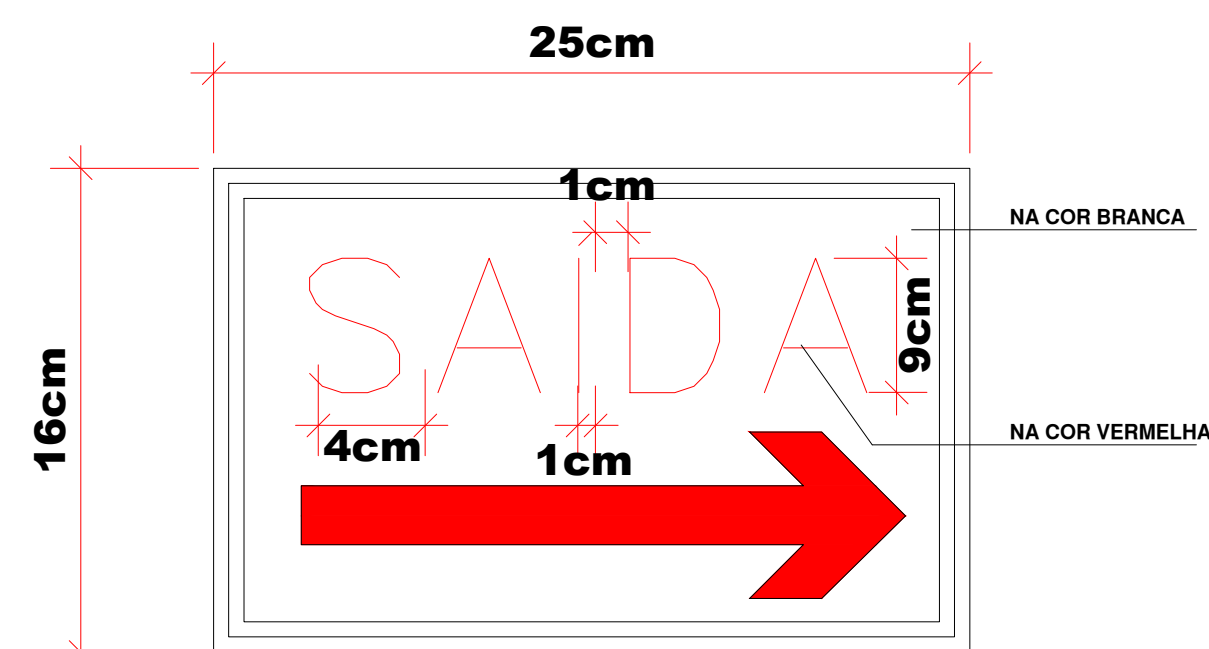

PLACA DE SINALIZAÇÃO C/ INDICAÇÃO "SAÍDA" DIRECIONAL

SINALIZAÇÃO LUMINOSA:
 LETRAS E FAIXAS COR VERMELHA SOBRE FUNDO BRANCO LEITOSO EM PLACA DE ACRÍLICO DE 25 x 16 cm E LETRAS C/ TRAÇOS DE 1 cm C/ A PALAVRA INDICATIVA "SAÍDA". CONFORME DETALHE. FLUXO LUMINOSO IGUAL A 30 LÚMENS

REVISÃO	DESCRIÇÃO	DATA	DESENHO
01	EMISSÃO INICIAL	15/02/2020	CRD

Observações:

- Havendo divergências entre cotas e escalas, prevalece o valor das cotas;
- Layout Arquitetônico executado para verificação das instalações construídas (As Built);
- Conferir dimensões apresentadas no local;
- Propostas para adequações/modificações, indicadas em pranchas específicas (Verifica detalhes);
- No caso de dúvidas e/ou esclarecimentos, contatar o responsável técnico pelo projeto;
- É vedado a realização de quaisquer alterações nos projetos, sem a prévia análise e autorização do responsável técnico.

APROVAÇÕES

PROPRIETÁRIO	RESPONSÁVEL
MUNICÍPIO DE JOINVILLE	MVK ENGENHARIA E CONSTRUÇÕES EIRELI



EQUIPE TÉCNICA DA EMPRESA
 LUIZ HENRIQUE STOZ
 ENGENHEIRO CIVIL
 CREA/SC 143912-6
 BRUNO FRANCISCO KONS
 ENGENHEIRO CIVIL
 CREA/SC 143939-1
 DOUGLAS VILL
 ENGENHEIRO CIVIL
 CREA/SC 119627-2
 MAIKO DOLBERTH
 ENGENHEIRO CIVIL
 CREA/SC 059946-0
 THAYNA SUANE POLLHEIM
 ENGENHEIRA SANITARISTA E AMBIENTAL
 CREA/SC 166889-2

PROPRIETÁRIO	MUNICÍPIO DE JOINVILLE	RESPONSÁVEL	MVK ENGENHARIA E CONSTRUÇÕES EIRELI
ENDEREÇO	AV. ALBANO SCHULZ, S/N, BAIRRO CENTRO - JOINVILLE - SC		
EDIFICAÇÃO	ESTAÇÃO DE BOMBEAMENTO RIO MATHIAS		
PROJETO	SINALIZAÇÃO	ARQUIVO	DATA
CONTEÚDO	DETALHES DE SINALIZAÇÃO	ETAPA	FOLHA
		EXECUTIVO	JANEIRO / 2020
		ESCALA	SI - 03
		1:25	



1. Responsável Técnico

DOUGLAS VILL

Título Profissional: Engenheiro Civil

RNP: 2511825295
 Registro: 119627-2-SC

Empresa Contratada: MVK ENGENHARIA E CONSTRUCOES EIRELI

Registro: 144807-6-SC

2. Dados do Contrato

Contratante: MUNICÍPIO DE JOINVILLE
 Endereço: AVENIDA HERMANN AUGUST LEPPER
 Complemento:
 Cidade: JOINVILLE
 Valor da Obra/Serviço/Contrato: R\$ 1.690.425,84
 Contrato: 620/2019 Celebrado em: 10/12/2019

Honorários:
 Vinculado à ART:

Bairro: SAGUACU
 UF: SC
 Ação Institucional:
 Tipo de Contratante: Pessoa Jurídica de Direito Público

CPF/CNPJ: 83.169.623/0001-10
 Nº: 10

CEP: 89221-005

3. Dados Obra/Serviço

Proprietário: MUNICÍPIO DE JOINVILLE
 Endereço: RUA DO PRINCIPE E OUTRAS
 Complemento:
 Cidade: JOINVILLE
 Data de Início: 06/01/2020
 Finalidade: Infra-estrutura

Data de Término: 06/09/2020

Bairro: CENTRO
 UF: SC
 Coordenadas Geográficas:

CPF/CNPJ: 83.169.623/0001-10
 Nº: S/N

CEP: 89201-001

Código:

4. Atividade Técnica

Coordenação	Direção	Dimensão do Trabalho:			
Coordenação de Obras			3.168,00	Hora(s)	
Coordenação Gestão de Projetos	Direção	Dimensão do Trabalho:	1.408,00	Hora(s)	
Supervisão Topografia	Fiscalização	Dimensão do Trabalho:	2.816,00	Hora(s)	
Ensaio Controle Tecnológico de Solo para obras de Construção Civil	Supervisão	Dimensão do Trabalho:	640,00	Unidade(s)	Parecer
Fiscalização Controle Tecnológico de Concreto	Supervisão	Dimensão do Trabalho:	1.000,00	Unidade(s)	
Fiscalização Terraplenagem	Supervisão	Dimensão do Trabalho:	2.500,00	Metro(s)	
Fiscalização Drenagem	Supervisão	Dimensão do Trabalho:	2.500,00	Metro(s)	
Fiscalização Pavimentação Asfáltica	Supervisão	Dimensão do Trabalho:	2.500,00	Metro(s)	Parecer
Fiscalização Galeria	Supervisão	Dimensão do Trabalho:	2.500,00	Metro(s)	
Fiscalização Sinalização	Supervisão	Dimensão do Trabalho:	2.500,00	Metro(s)	
Fiscalização Obras de Proteção de Encostas	Supervisão	Dimensão do Trabalho:	2.500,00	Metro(s)	

5. Observações

Serviços de engenharia para supervisionar, em tempo integral, a obra de macrodrenagem de ampliação da capacidade hidráulica da sub-bacia hidrográfica de rio Mathias

6. Declarações

Acessibilidade: Declaro, sob as penas da Lei, que na(s) atividade(s) registrada(s) nesta ART não se exige a observância das regras de acessibilidade previstas nas normas técnicas de acessibilidade da ABNT, na legislação específica e no Decreto Federal n. 5.296, de 2 de dezembro de 2004.

7. Entidade de Classe

NENHUMA

8. Informações

- A ART é válida somente após o pagamento da taxa.
- Situação do pagamento da taxa da ART em 16/01/2020: TAXA DA ART A PAGAR
- Valor ART: R\$ 88,78 | Data Vencimento: 27/01/2020 | Registrada em:
- Valor Pago: | Data Pagamento: | Nosso Número:
- A autenticidade deste documento pode ser verificada no site www.crea-sc.org.br/art.
- A guarda da via assinada da ART será de responsabilidade do profissional e do contratante com o objetivo de documentar o vínculo contratual.
- Esta ART está sujeita a verificações conforme disposto na Súmula 473 do STF, na Lei 9.784/99 e na Resolução 1.025/09 do CONFEA.

9. Assinaturas

Declaro serem verdadeiras as informações acima.

JOINVILLE - SC, 16 de Janeiro de 2020

DOUGLAS VILL
 069.977.859-05

Contratante: MUNICÍPIO DE JOINVILLE

83.169.623/0001-10
Engº Thaltes Vieira
 Secretária de Infraestrutura Urbana
 Diretor Executivo
 Matr. 49.806



1. Responsável Técnico

BRUNO FRANCISCO KONS

Título Profissional: Engenheiro Civil

RNP: 2515697356

Registro: 143928-1-SC

Empresa Contratada: MVK ENGENHARIA E CONSTRUCOES EIRELI

Registro: 144807-6-SC

2. Dados do Contrato

Contratante: MUNICÍPIO DE JOINVILLE
Endereço: AVENIDA HERMANN AUGUST LEPPER
Complemento:
Cidade: JOINVILLE
Valor da Obra/Serviço/Contrato: R\$ 1.690.425,84
Contrato: 620/2019 Celebrado em: 10/12/2019

Honorários:
Vinculado à ART:

Bairro: SAGUACU
UF: SC
Ação Institucional:
Tipo de Contratante: Pessoa Jurídica de Direito Público

CPF/CNPJ: 83.169.623/0001-10
Nº: 10

CEP: 89221-005

3. Dados Obra/Serviço

Proprietário: MUNICÍPIO DE JOINVILLE
Endereço: RUA DO PRINCIPE E OUTRAS
Complemento:
Cidade: JOINVILLE
Data de Início: 06/01/2020
Finalidade: Infra-estrutura

Data de Término: 06/09/2020

Bairro: CENTRO
UF: SC
Coordenadas Geográficas:

CPF/CNPJ: 83.169.623/0001-10
Nº: S/N

CEP: 89201-001

Código:

4. Atividade Técnica

Atividade	Função	Dimensão do Trabalho:	Valor	Unidade	Observações
Coordenação de Obras	Direção		3.168,00	Hora(s)	
Gestão de Projetos	Direção		1.408,00	Hora(s)	
Topografia	Fiscalização		2.816,00	Hora(s)	
Controle Tecnológico de Solo para obras de Construção Civil	Supervisão		640,00	Unidade(s)	Parecer
Controle Tecnológico de Concreto	Supervisão		1.000,00	Unidade(s)	Parecer
Terraplenagem	Supervisão		2.500,00	Metro(s)	
Drenagem	Supervisão		2.500,00	Metro(s)	
Pavimentação Asfáltica	Supervisão		2.500,00	Metro(s)	Parecer
Galeria	Supervisão		2.500,00	Metro(s)	
Sinalização	Supervisão		2.500,00	Metro(s)	
Obras de Proteção de Encostas	Supervisão		2.500,00	Metro(s)	

5. Observações

Serviços de engenharia para supervisionar, em tempo integral, a obra de macrodrenagem de ampliação da capacidade hidráulica da sub-bacia hidrográfica de rio Mathias

6. Declarações

Acessibilidade: Declaro, sob as penas da Lei, que na(s) atividade(s) registrada(s) nesta ART não se exige a observância das regras de acessibilidade previstas nas normas técnicas de acessibilidade da ABNT, na legislação específica e no Decreto Federal n. 5.296, de 2 de dezembro de 2004.

7. Entidade de Classe

NENHUMA

8. Informações

- A ART é válida somente após o pagamento da taxa.
- Situação do pagamento da taxa da ART em 16/01/2020: TAXA DA ART A PAGAR
- Valor ART: R\$ 233,94 | Data Vencimento: 27/01/2020 | Registrada em:
- Valor Pago: | Data Pagamento: | Nosso Número:
- A autenticidade deste documento pode ser verificada no site www.crea-sc.org.br/art.
- A guarda da via assinada da ART será de responsabilidade do profissional e do contratante com o objetivo de documentar o vínculo contratual.
- Esta ART está sujeita a verificações conforme disposto na Súmula 473 do STF, na Lei 9.784/99 e na Resolução 1.025/09 do CONFEA.

9. Assinaturas

Declaro serem verdadeiras as informações acima.

JOINVILLE - SC, 16 de Janeiro de 2020

BRUNO FRANCISCO KONS

061 554.779-65

Contratante: MUNICÍPIO DE JOINVILLE
Eng.º Thalles Vieira
Secretaria de Infraestrutura Urbana
Diretor Executivo
Matr. 49.806



Anotação de Responsabilidade Técnica - ART CREA-SC

Lei nº 6.496, de 7 de dezembro de 1977

Conselho Regional de Engenharia e Agronomia de Santa Catarina



ART OBRA OU SERVIÇO

25 2020 7262710-4

Inicial

Equipe - ART 7260878-6

1. Responsável Técnico

MAIKO DOLBERTH

Título Profissional: Engenheiro Civil
Engenheiro de Segurança do Trabalho

RNP: 2509622633
Registro: 059946-0-SC

Empresa Contratada: MVK ENGENHARIA E CONSTRUCOES EIRELI

Registro: 144807-6-SC

2. Dados do Contrato

Contratante: MUNICÍPIO DE JOINVILLE
Endereço: AVENIDA HERMANN AUGUST LEPPER
Complemento:
Cidade: JOINVILLE
Valor da Obra/Serviço/Contrato: R\$ 1.690.425,84
Contrato: 620/2019 Celebrado em: 10/12/2019

Honorários:
Vinculado à ART:

Bairro: SAGUACU
UF: SC
Ação Institucional:
Tipo de Contratante: Pessoa Jurídica de Direito Público

CPF/CNPJ: 83.169.623/0001-10
Nº: 10

CEP: 89221-005

3. Dados Obra/Serviço

Proprietário: MUNICÍPIO DE JOINVILLE
Endereço: RUA DO PRINCIPE E OUTRAS
Complemento:
Cidade: JOINVILLE
Data de Início: 06/01/2020
Finalidade: Infra-estrutura

Data de Término: 06/09/2020

Bairro: CENTRO
UF: SC
Coordenadas Geográficas:

CPF/CNPJ: 83.169.623/0001-10
Nº: S/N

CEP: 89201-001

Código:

4. Atividade Técnica

Coordenação	Direção	Dimensão do Trabalho:		Hora(s)	
Coordenação de Obras			3.168,00		
Gestão de Projetos			1.408,00		
Supervisão Topografia	Fiscalização		2.816,00		
Ensaio Controle Tecnológico de Solo para obras de Construção Civil	Supervisão	Fiscalização			Parecer
Fiscalização Controle Tecnológico de Concreto	Supervisão	Ensaio	640,00		Unidade(s) Parecer
Fiscalização Terraplenagem	Supervisão		1.000,00		Unidade(s)
Fiscalização Drenagem	Supervisão		2.500,00		Metro(s)
Fiscalização Pavimentação Asfáltica	Supervisão	Ensaio	2.500,00		Metro(s) Parecer
Fiscalização Galeria	Supervisão		2.500,00		Metro(s)
Fiscalização Sinalização	Supervisão		2.500,00		Metro(s)
Fiscalização Obras de Proteção de Encostas	Supervisão		2.500,00		Metro(s)

5. Observações

Serviços de engenharia para supervisionar, em tempo integral, a obra de macrodrenagem de ampliação da capacidade hidráulica da sub-bacia hidrográfica de rio Mathias

6. Declarações

Acessibilidade: Declaro, sob as penas da Lei, que na(s) atividade(s) registrada(s) nesta ART não se exige a observância das regras de acessibilidade previstas nas normas técnicas de acessibilidade da ABNT, na legislação específica e no Decreto Federal n. 5.296, de 2 de dezembro de 2004.

7. Entidade de Classe

NENHUMA

8. Informações

- A ART é válida somente após o pagamento da taxa.
- Situação do pagamento da taxa da ART em 17/01/2020: TAXA DA ART A PAGAR
- Valor ART: R\$ 88,78 | Data Vencimento: 27/01/2020 | Registrada em:
- Valor Pago: | Data Pagamento: | Nosso Número:
- A autenticidade deste documento pode ser verificada no site www.crea-sc.org.br/art.
- A guarda da via assinada da ART será de responsabilidade do profissional e do contratante com o objetivo de documentar o vínculo contratual.
- Esta ART está sujeita a verificações conforme disposto na Súmula 473 do STF, na Lei 9.784/99 e na Resolução 1.025/09 do CONFEA.

9. Assinaturas

Declaro serem verdadeiras as informações acima.

JOINVILLE - SC, 17 de Janeiro de 2020

MAIKO DOLBERTH
017.500.759-46

Contratante: MUNICÍPIO DE JOINVILLE
83.169.623/0001-10
Engº Thalles Vieira
Secretaria de Infraestrutura Urbana
Diretor Executivo
Matr. 49.806

www.crea-sc.org.br
Fone: (48) 3331-2000

falecom@crea-sc.org.br
Fax: (48) 3331-2107





1. Responsável Técnico

LUIZ HENRIQUE STOTZ

Título Profissional: Engenheiro Civil

RNP: 2506081267

Registro: 015912-6-SC

Empresa Contratada:

Registro:

2. Dados do Contrato

Contratante: Município de Joinville

Endereço: RUA DO PRINCIPE

Complemento:

Cidade: JOINVILLE

Valor da Obra/Serviço/Contrato: R\$ 1.690.425,84

Contrato: Celebrado em:

Honorários: R\$ 45.000,00

Vinculado à ART:

Bairro: CENTRO

UF: SC

Ação Institucional:

Tipo de Contratante: Pessoa Jurídica de Direito Público

CPF/CNPJ: 83.169.623/0001-10

Nº: S/N

CEP: 89201-001

3. Dados Obra/Serviço

Proprietário: Município de Joinville

Endereço: AVENIDA HERMANN AUGUST LEPPER

Complemento:

Cidade: JOINVILLE

Data de Início: 06/01/2020

Finalidade: Infra-estrutura

Data de Término: 09/09/2020

Coordenadas Geográficas:

Bairro: SAGUACU

UF: SC

CPF/CNPJ: 83.169.623/0001-10

Nº: S/N

CEP: 89221-005

Código:

4. Atividade Técnica

Coordenação

Coordenação de Obras

Dimensão do Trabalho:

3.168,00

Hora(s)

Coordenação

Coordenação de Projetos

Dimensão do Trabalho:

1.408,00

Hora(s)

Supervisão

Topografia

Dimensão do Trabalho:

2.816,00

Hora(s)

Ensaio

Controle Tecnológico de Solo para obras de Construção Civil

Dimensão do Trabalho:

640,00

Unidade(s)

Fiscalização

Controle Tecnológico de Concreto

Dimensão do Trabalho:

1.000,00

Unidade(s)

Fiscalização

Terraplenagem

Dimensão do Trabalho:

2.500,00

Metro(s)

Fiscalização

Drenagem

Dimensão do Trabalho:

2.500,00

Metro(s)

Fiscalização

Pavimentação Asfáltica

Dimensão do Trabalho:

2.500,00

Metro(s)

Fiscalização

Galeria

Dimensão do Trabalho:

2.500,00

Metro(s)

Fiscalização

Sinalização

Dimensão do Trabalho:

2.500,00

Metro(s)

Fiscalização

Obras de Proteção de Encostas

Dimensão do Trabalho:

2.500,00

Metro(s)

5. Observações

Serviços de engenharia para supervisionar, em tempo integral, a obra de macrodrenagem de ampliação da capacidade hidráulica da sub-bacia hidrográfica de rio Mathias

6. Declarações

Acessibilidade: Declaro que na(s) atividade(s) registrada(s) nesta ART foram atendidas as regras de acessibilidade previstas nas normas técnicas de acessibilidade da ABNT, na legislação específica e no Decreto Federal n. 5.296, de 2 de dezembro de 2004.

7. Entidade de Classe

NENHUMA

8. Informações

A ART é válida somente após o pagamento da taxa.

Situação do pagamento da taxa da ART em 17/01/2020: TAXA DA ART A PAGAR

Valor ART: R\$ 233,94 | Data Vencimento: 27/01/2020 | Registrada em: 17/01/2020

Valor Pago: | Data Pagamento: | Nosso Número: 14002004000075877

A autenticidade deste documento pode ser verificada no site www.crea-sc.org.br/art.

A guarda da via assinada da ART será de responsabilidade do profissional e do contratante com o objetivo de documentar o vínculo contratual.

Esta ART está sujeita a verificações conforme disposto na Súmula 473 do STF, na Lei 9.784/99 e na Resolução 1.025/09 do CONFEA.

9. Assinaturas

Declaro serem verdadeiras as informações acima.

BLUMENAU - SC, 17 de Janeiro de 2020

LUIZ HENRIQUE STOTZ

448.496.999-87

Contratante: Município de Joinville

Eng. Thales Vieira
Secretaria de Infraestrutura Urbana

Diretor Executivo

Matr. 49.806