


LEGENDA PAISAGISMO				
SÍMBOLO	NOME	APLICAÇÃO	PORTE	QUANTIL.
	PALMEIRA	EXISTENTE A MANTER	PEQUENO A MEDIO	
	ÁRVORE NATIVA	EXISTENTE A MANTER	MÉDIO A GRANDE	
	PATA-DE-VACA	A PLANTAR	MÉDIO A GRANDE	8 UNID
	MOREIA BICOLOR	A PLANTAR	MUDA	12 UNID
	MARGARIDA DO CABO	A PLANTAR	MUDA	26 UNID
	MARGARIDA AMARELA	A PLANTAR	MUDA	26 UNID

LEGENDA PAISAGISMO				
SÍMBOLO	NOME	APLICAÇÃO	PORTE	QUANTIL.
	GRAMA ESMERALDA	A PLANTAR	PLACA	2360,56 m²
	PEDRISCO Nº 00			70 m²
	PAVIMENTAÇÃO - PAVER INTERTRAVADO	INSTALAR EM CALÇADAS DE ACESSO		147,36 m²
	PAVIMENTAÇÃO PISO - EPDM	INSTALAR EM PISTA DE CORRIDA		709,90 m²

LEGENDA DE MOBILIÁRIO E EQUIPAMENTOS	
DESCRIÇÃO DO EQUIPAMENTO	QUANTIDADE
01 Banco de Concreto 2,50m de largura	22 unidades
02 Mesa de concreto 1,20x1,20 m com 4 bancos de concreto	05 unidades
03 Playground Gira Gira de Ferro	01 unidade
04 Playgrund de Madeira médio - combo	01 unidade
05 Playground Gangorra de ferro Quadrupla	01 unidade
06 Playground Balança de ferro Tripla	01 unidade
07 Conjunto de coleta seletiva com 4 lixeiras de 60 litros	11 unidades
08 Conjunto de bancos de concreto em praças de leitura	12 unidades

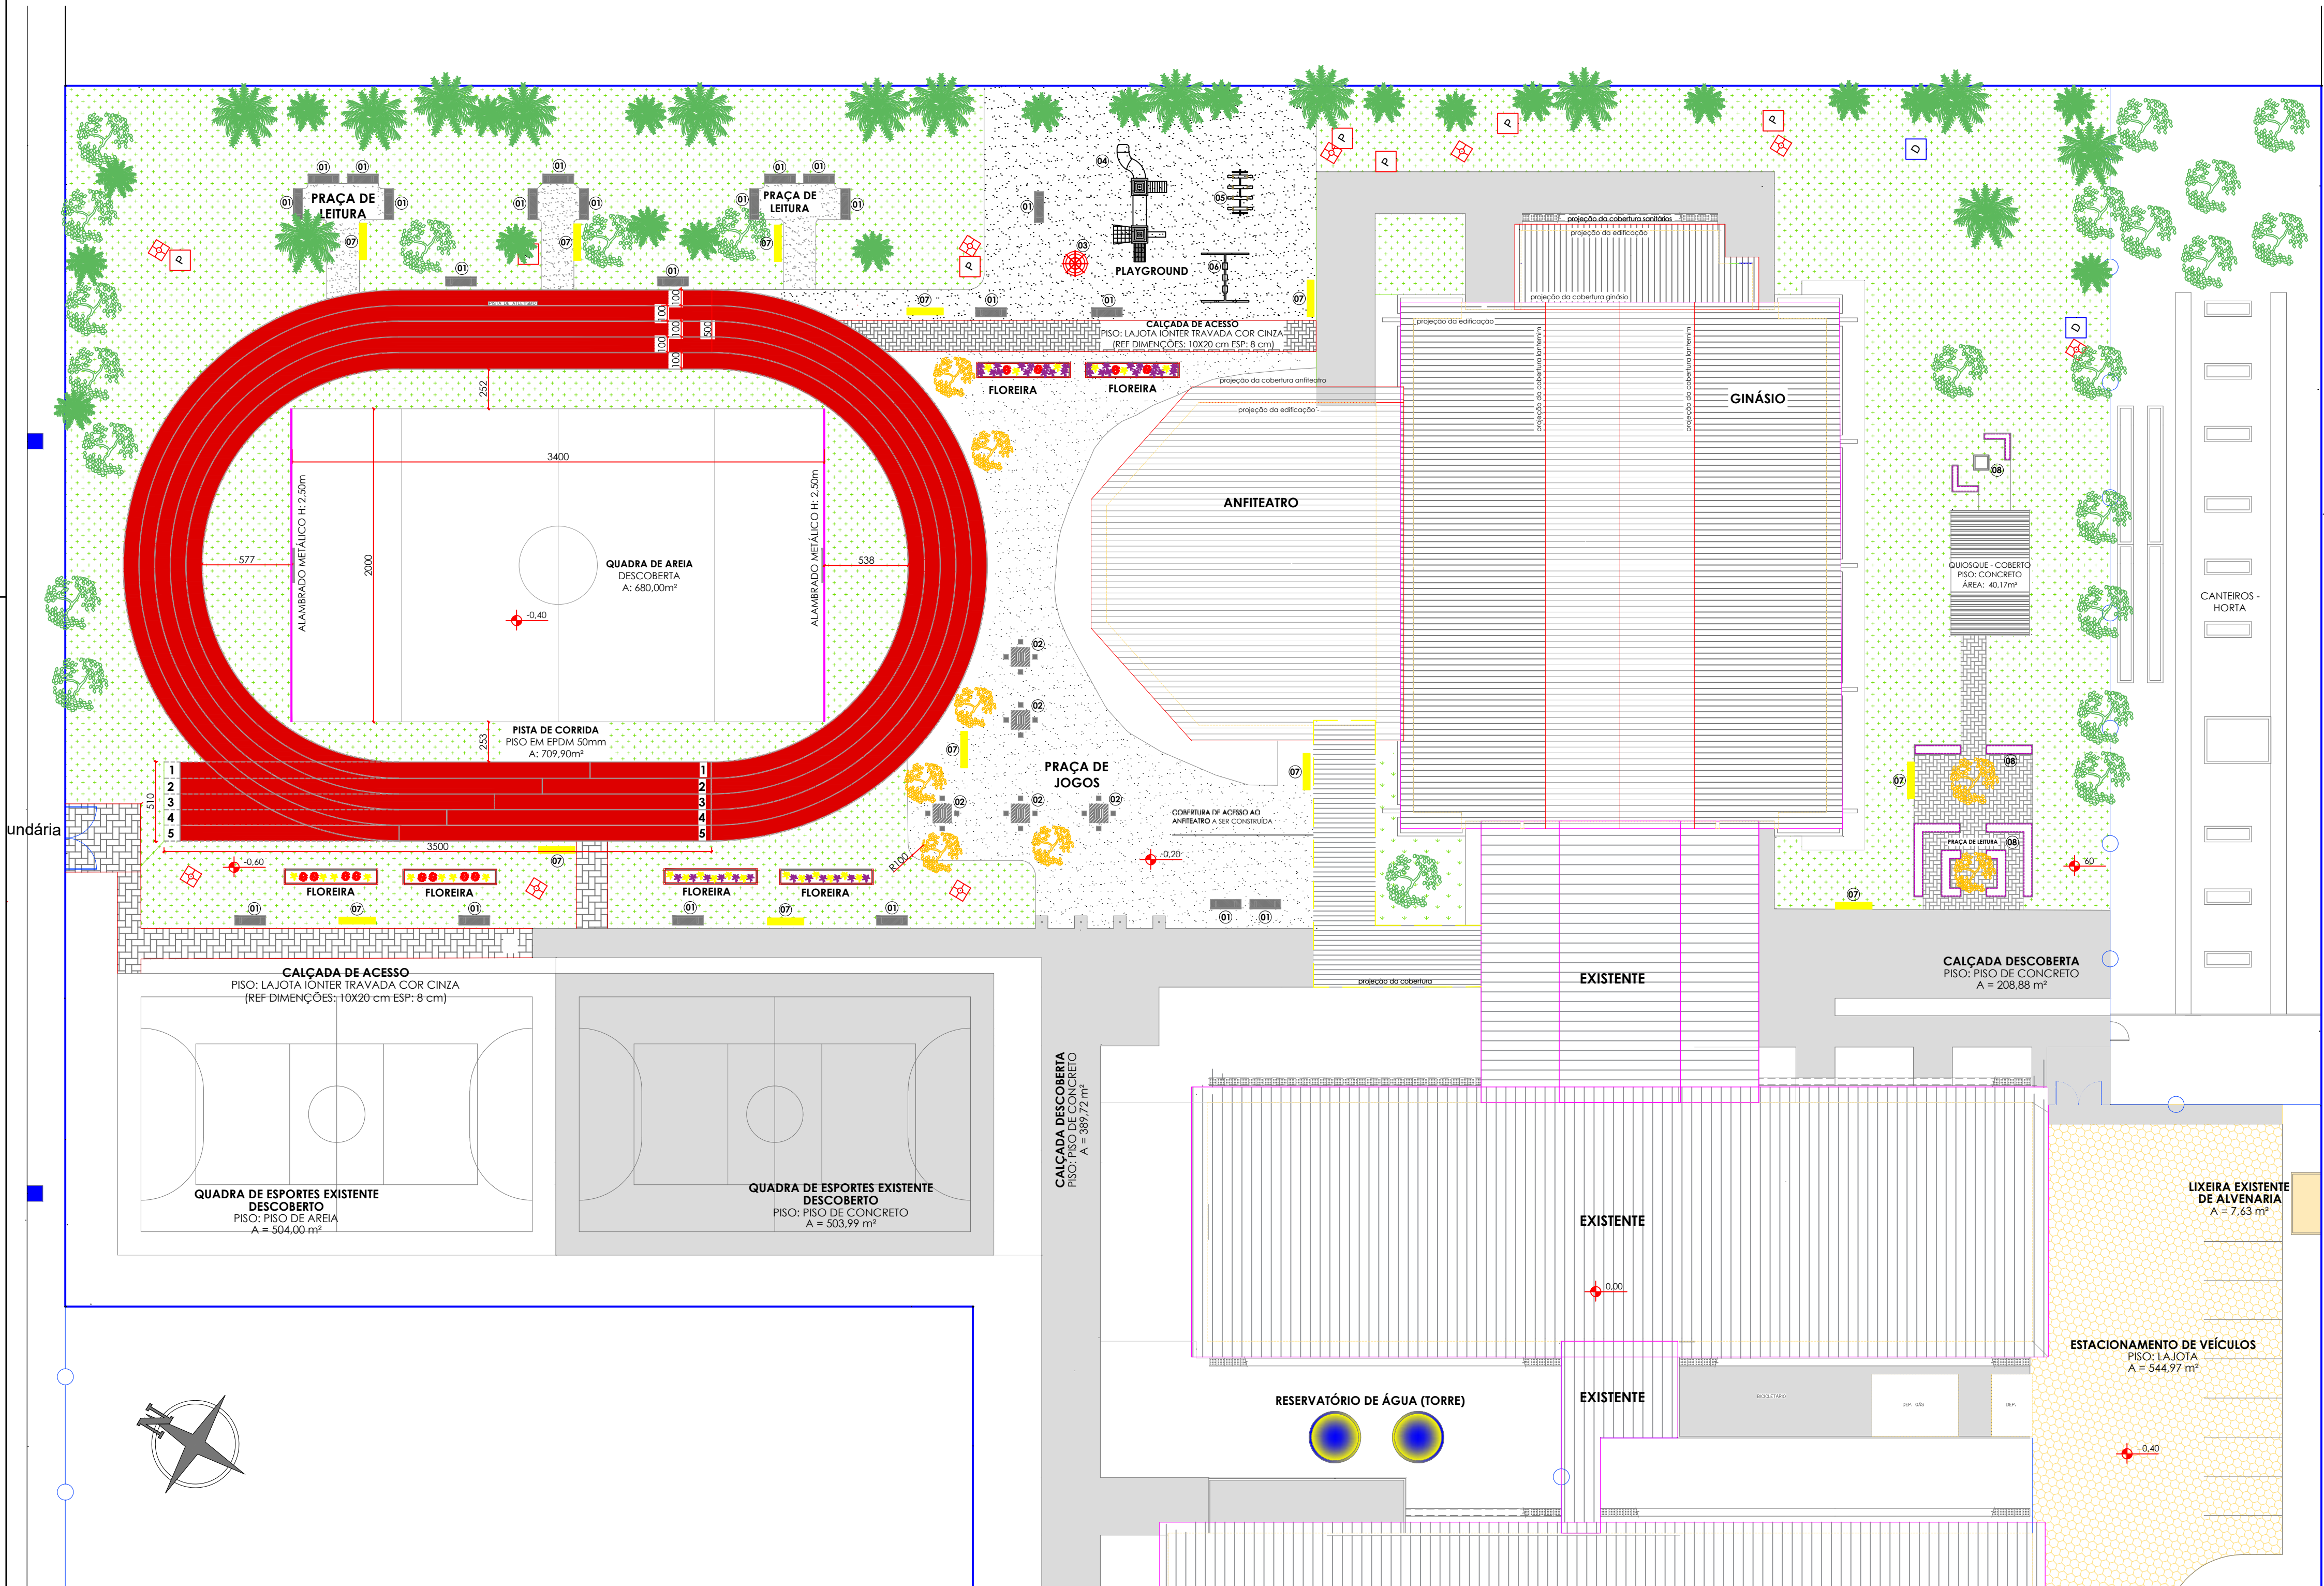

PLANTA DE LOCALIZAÇÃO



SEM ESCALA

Observações:

- Havendo divergências entre cotas e escalas, prevalece o valor das cotas;
- Layout Arquitetônico executado para verificação das instalações construídas (As Built);
- Conferir dimensões apresentadas no local;
- Propostas para adequações/modificações, indicadas em pranchas específicas (Verifica detalhes);
- No caso de dúvidas e/ou esclarecimentos, contatar o responsável técnico pelo projeto;
- É vedado a realização de quaisquer alterações nos projetos, sem a prévia análise e autorização do responsável técnico.

QUADRO DE REVISÕES		DATA	DESENHO
REVISÃO	DESCRIÇÃO		
R00	EMISSÃO INICIAL	05/09/2019	BRUNO KONS
R01	EMISSÃO INICIAL	12/10/2019	BRUNO KONS

APROVAÇÕES

PROPRIETÁRIO

MUNICÍPIO DE JOINVILLE
83.169.623/0001-10

RESPONSÁVEL TÉCNICO

BRUNO FRANCISCO KONS
Engenheiro Civil
CREA/SC: 143928-1

PROPRIETÁRIO

MUNICÍPIO DE JOINVILLE

ENDEREÇO

AV. ALVINO HANSEN, 1250 - ADHEMAR GARCIA, JOINVILLE - SC | CEP: 89.230-700

EDIFICAÇÃO

CAIC PROF. MARIANO COSTA

PROJETO

PAISAGISTICO

CONTEÚDO

IMPLANTAÇÃO

ARQUIVO

MARIANO - R01 - PROJETO PAISAGISMO CAIC MARIANO

ETAPA

EXECUTIVO

ESCALA

INDICADA

DATA

SETEMBRO/2019

FOLHA

PAISA01/02

1º ART

7174314-5

2º COLABORADOR

259/2019

EQUIPE TÉCNICA DA EMPRESA







BRUNO FRANCISCO KONS
ENGENHEIRO CIVIL
CREA/SC: 143928-1

DOUGLAS VILL
ENGENHEIRO CIVIL
CREA/SC: 119627-2




TARCÍSIO NONES
ENGENHEIRO ELETRICISTA
CREA/SC: 137475-6

LARISSA WITTE
ARQUITETA E URBANISTA
CAU/SC: 89628-4

PLANTA BAIXA DE IMPLANTAÇÃO
ESCALA: 1:250

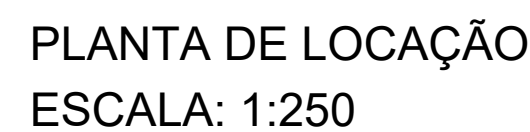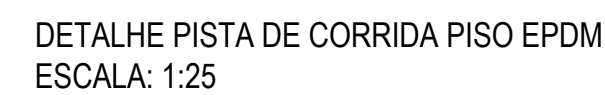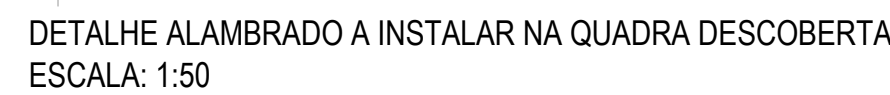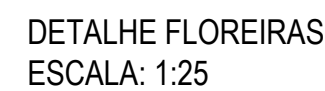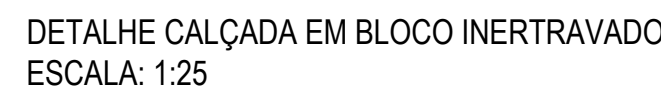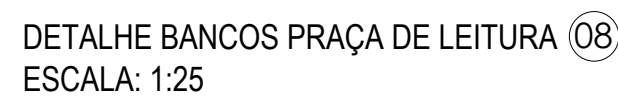

LEGENDA DE MOBILIÁRIO E EQUIPAMENTOS	
DESCRIÇÃO DO EQUIPAMENTO	QUANTIDADE
01 Banco de Concreto 2,50m de largura	22 unidades
02 Mesa de concreto 1,20x1,20 m com 4 bancos de concreto	05 unidades
03 Playground Giro Giro de Ferro	01 unidade
04 Playground de Madeira médio - combo	01 unidade
05 Playground Gangorra de ferro Quádrupla	01 unidade
06 Playground Bancala de ferro Triplô	01 unidade
07 Conjunto de coleta seletiva com 4 lixeiras de 60 litros	11 unidades
08 Conjunto de bancos de concreto em praças de leitura	12 unidades

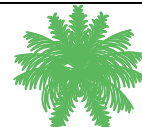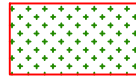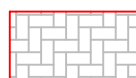SÍMBOLO	NOME	APLICAÇÃO	PORTE	QUANTI.
	PALMEIRA	EXISTENTE A MANTER	PEQUENO A MÉDIO	
	ÁRVORE NATIVA	EXISTENTE A MANTER	MÉDIO A GRANDE	
	PATA-DE-VACA	A PLANTAR	MÉDIO A GRANDE	8 UNID
	MORÉIA BICOLOR	A PLANTAR	MUDA	12 UNID
	MARGARIDA DO CABO	A PLANTAR	MUDA	26 UNID
	MARGARIDA AMARELA	A PLANTAR	MUDA	26 UNID
	GRAMA ESMERALDA	A PLANTAR	PLACA	2360,56 m²
	PEDRISCO Nº 00			70 m²
	PAVIMENTAÇÃO - PAVER INTERTRAÇO	INSTALAR EM CALÇADAS DE ACESSO		147,36 m²
	PAVIMENTAÇÃO PISO - EPDM	INSTALAR EM PISTA DE CORRIDA		709,90 m²

Observações:

- Havendo divergências entre cotas e escalas, prevalece o valor das cotas;
- Layout Arquitetônico executado para verificação das instalações construídas (As Built);
- Conferir dimensões apresentadas no local;
- Propostas para adequações/modificações, indicadas em pranchas específicas (Verifica detalhes);
- No caso de dúvidas e/ou esclarecimentos, contatar o responsável técnico pelo projeto;
- É vedado a realização de quaisquer alterações nos projetos, sem a prévia análise e autorização do responsável técnico.

QUADRO DE REVISÕES			
REVISÃO	DESCRIÇÃO	DATA	DESENHO

APROVAÇÕES			
PROPRIETÁRIO MUNICÍPIO DE JOINVILLE 83.169.623/0001-10		RESPONSÁVEL TÉCNICO BRUNO FRANCISCO KONS Engenheiro Civil CREA/SC 143908-1	
		 EQUIPE TÉCNICA DA EMPRESA BRUNO FRANCISCO KONS ENGENHEIRO CIVIL CREA/SC 143908-1 DOUGLAS VILL ENGENHEIRO CIVIL CREA/SC 119607-2 TARCÍSIO NONES ENGENHEIRO ELETRICISTA CREA/SC 127475-0 LARISSA WITTE ARQUITETA E URBANISTA CAU/SC 89628-4	
PROPRIETÁRIO MUNICÍPIO DE JOINVILLE AV. ALVINO HANSEN, 1250 - ADHEMAR GARCIA, JOINVILLE - SC CEP: 89.230-700			
ENDEREÇO EDIFICAÇÃO CAIC PROF. MARIANO COSTA		Nº ART 7174314-5 Nº CONDIÇÃO 259/2019 DATA SETEMBRO/2019	
PROJETO PAISAGISTICO		ARQUIVO MUNICÍPIOS - R01 - PROJETO PAISAGISMO CAIC MARIANO ESCALA FOLHA	
CONTEÚDO LOCAÇÃO		EXECUTIVO INDICADA ESCALA FOLHA	
		PAISA02/02	