


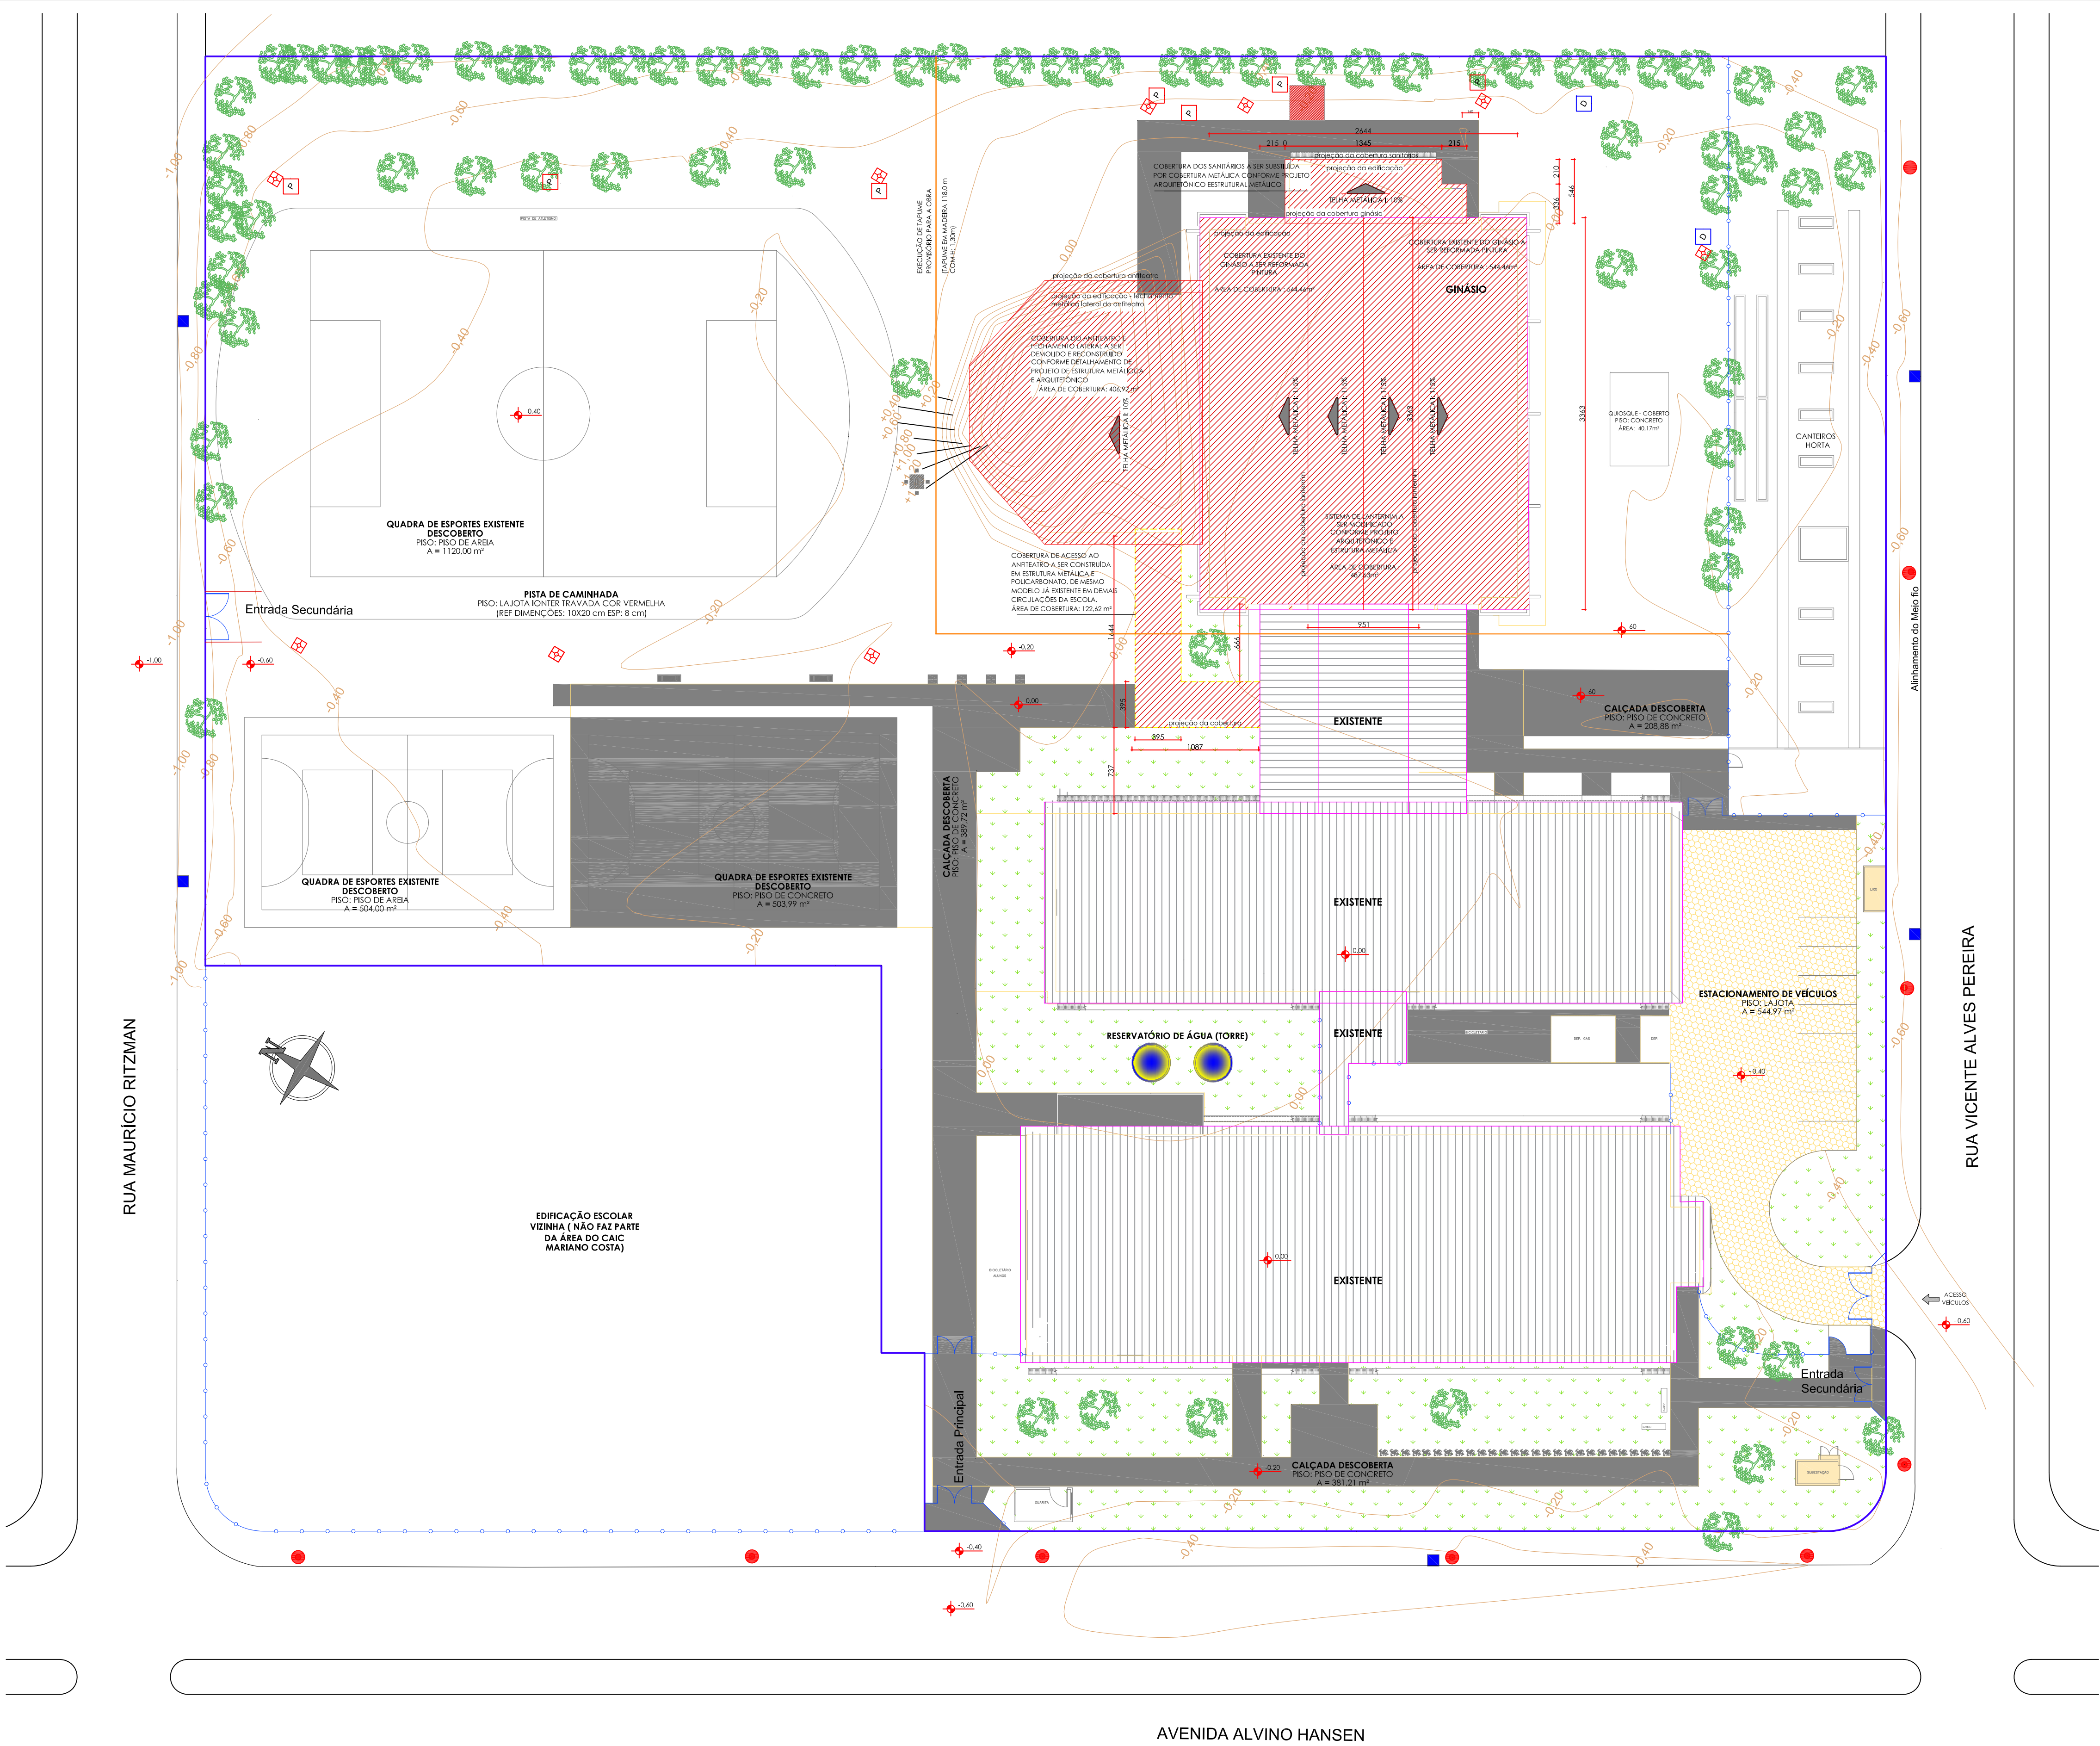

PLANTA DE IMPLANTAÇÃO
ESCALA: 1:300

QUADRO DE ÁREAS	
DESCRIÇÃO	ÁREA m²
QUADRA DE ESPORTES - REFORMA	943,22 m²
ANFITEATRO - REFORMA	405,67 m²
ACESSO AO ANFITEATRO - REFORMA	98,04 m²
INSTALAÇÕES SANITÁRIAS - REFORMA	77,29 m²
ÁREA TOTAL DA REFORMA	1524,22 m²
PAISAGISMO - URBANÍSTICO	5783,00 m²
REAPROVEITAMENTO DE ÁGUA DA CHUVA	1524,22 m²
DRENAGEM DO TERRENO	9315,29 m²
INSTALAÇÕES ELÉTRICAS	1524,22 m²

LEGENDA

ÁREA DE INTERVENÇÃO - REFORMA

CAIXA DE PASSAGEM ELÉTRICA

CAIXA DE PASSAGEM DRENAGEM

CURVAS DE NÍVEIS A CADA 0,20m

BOCA DE LOBO REDE PÚBLICA DE ESGOTO

PLANTA DE LOCALIZAÇÃO



Observações:

- Havendo divergências entre cotas e escalas, prevalece o valor das cotas;
- Layout Arquitetônico executado para verificação das instalações construídas (As Built);
- Conferir dimensões apresentadas no local;
- Propostas para adequações/modificações, indicadas em pranchas específicas (Verifica detalhes);
- No caso de dúvidas e/ou esclarecimentos, contatar o responsável técnico pelo projeto;
- É vedado a realização de quaisquer alterações nos projetos, sem a prévia análise e autorização do responsável técnico.

QUADRO DE REVISÕES		DATA	DESENHO
REVISO	DESENHO INICIAL	15/06/2019	BRUNO KONE
REVISO	REVISO	14/10/2019	BRUNO KONE
REVISO	REVISO	15/11/2019	BRUNO KONE

APROVAÇÕES

PROPRIETÁRIO

MUNICÍPIO DE JOINVILLE

83.168.823/0001-10

RESPONSÁVEL TÉCNICO

BRUNO FRANCISCO KONS

Engenheiro Civil

CREA/SC 143928-1

EQUIPE TÉCNICA DA EMPRESA

BRUNO FRANCISCO KONS

ENGENHEIRO CIVIL

CREA/SC 143928-1

DOUGLAS VILL

ENGENHEIRO CIVIL

CREA/SC 119627-2

TARCÍSIO NONES

ENGENHEIRO ELETRICISTA

CREA/SC 137475-0

LARISSA WITTE

ARQUITETA E URBANISTA

CAU/SC 89028-4

PROPRIETÁRIO

MUNICÍPIO DE JOINVILLE

ENDEREÇO

AV. ALVINO HANSEN, 1250 - ADHEMAR GARCIA, JOINVILLE - SC | CEP: 89.230-700

EDIFICAÇÃO

CAIC PROF. MARIANO COSTA

PROJETO

ARQUITETÔNICO

CONTEÚDO

IMPLANTAÇÃO

ARQUIVO

MIXADAS - PROJETO ARQUITETÔNICO CAIC

ETAPA

EXECUTIVO

INDICADA

FOLHA

7174314-5

Nº PROTOCOLO

259/2019

DATA

AGOSTO/2019

ARQ01/09

- Nos sanitários, sanitário masculino, sanitário feminino e salas de educação, remover esquadrias existentes (portas, janelas e brises).

- Efetuar instalação de esquadrias novas conforme representação de projeto e quadro de esquadrias

- Nos sanitários masculino e feminino será removido as divisórias de laminado nas áreas de vaso e chuveiro.
Será instalado divisórias de granito cinza andurinha espessura de 3cm

- Nos sanitários será aplica revestimento cerâmico em todas as paredes do piso ao teto, e piso cerâmico. Conforme legenda de acabamentos.

- Efetuar reparos no piso da quadra, nos pontos danificados com buracos (aplicar aditivo para efetuar ponte de aderência no concreto velho com o novo), acabamento desempenado e polido, efetuar o lixamento de 100% do piso da quadra e circulações nos arredores da quadra, para posterior aplicação de pintura epóxi (ver prancha 07 - detalhamento de pintura da quadra)

As áreas de circulações nos arredores da quadra deverão ser em tinta epóxi na cor CINZA CLARO

- NAS JUNTAS DE DILATAÇÃO DO PISO DA QUADRA DE ESPORTES, EXECUTAR A LIMPEZA DAS JUNTAS E APLICAR NOVO ADESIVO FLEXÍVEL "PU" COR CINZA

E APLICAR NOVO ADESIVO FLEXÍVEL "PU" COR CINZA



COD	TIPO	LARGURA	ALTURA	PARAPEITO	MATERIAL	QTD	ÁREA (m²)
J01	Janela basculante	225	60	150	Vidro	2	2.70
J1	Janela basculante	60	60	150	Vidro	1	0.36
P2	Porta de abrir	60	180	-	Alumínio	8	8.64
P3	Porta de abrir	70	210	-	Alumínio	4	5.88
P2	Porta de abrir	90	210	-	Alumínio	1	1.89
P4	Porta de abrir	80	210	-	Alumínio	6	11.44
P5	Porta de abrir	90	210	-	Alumínio	1	1.89
P6	Porta de abrir c/ barra antipânico	1.20	210	-	Alumínio	1	2.52
P7	Porta de abrir 2 folhas	2.00	210	-	Alumínio	3	12.6

COD	TIPO	ÁREA (m²)
(01)	Revestimento Cerâmico CLASSE A - PEI-4 ou PEI-5 30x30 ou 45x45	63,31
(02)	Pintura nas paredes com tinta acrílica, lavável e não tóxica	437,64
(03)	Revestimento Cerâmico em paredes 32 x 57	128,14
(04)	Laje de concreto com acabamento em reboco e pintura acrílica na cor branca, lavável e não tóxica	10,32
(05)	Forno de PVC	59,31
(06)	Piso de concreto polido com pintura epóxi	848,01
(07)	Piso de concreto desempenado com pintura em tinta piso	475,02

 Áreas piso desempenado e polido
 Cor da hachura das áreas a ampliar
 Cor da hachura das áreas a reformar
 Cimento desempenado
 Cor da hachura das áreas a modificar
 Projeções

- Haver divergências entre cotas e escalas, prevalece o valor das cotas;
- Layout Arquitetônico executado para verificação das instalações construídas (As Built);
- Conferir dimensões apresentadas no local;
- Propostas para adequações/modificações, indicadas em planilhas específicas (Verificar detalhes);
- No caso de dúvidas e/ou esclarecimentos, contatar o responsável técnico pelo projeto;
- É vedado a realização de quaisquer alterações nos projetos, sem a prévia análise e autorização do responsável técnico.

QUADRO DE REVISÕES			
REVISÃO	DESCRIÇÃO	DATA	DESENHO
R00	EMISSION INICIAL	05/08/2019	BRUNO KONG
R01	REVISÃO	14/10/2019	BRUNO KONG
R02	REVISÃO	15/11/2019	BRUNO KONG

APROVAÇÕES

PROPRIETARI

RESPONSÁVEL TÉCNICO

MUNICÍPIO DE JOINVILLE
83.169.623/0001-10

BRUNO FRANCISCO KONS
Engenheiro Civil
CREA/SC 143928-1



EQUIPE TÉCNICA DA EMPRESA
BRUNO FRANCISCO KONS

DOUGLAS VILL
ENGENHEIRO CIVIL
CREA/SC 119627-2

TARCÍSIO NONES
ENGENHEIRO ELETRICISTA
CREA/SC 137475-0

LARISSA WITTE
ARQUITETA E URBANISTA
CAU/SC 89628-4

PROPRIETĂRII

MUNICÍPIO DE JOINVILLE

ENDEREÇO

AV. ALVINO HANSEN, 1250 - ADHEMAR GARCIA, JOINVILLE - SC | CEP: 89.230-700

EDIFICAÇÃO

CAIC PROF. MARIANO COSTA

PROJECT

ARQUITETÔNICO


CONTEÚDO

PLANTA BAIXA E DETALHES

BRUK ENGEN

ENHARIA E CONSTRUÇÕES EIRELI| CREA nº 1448

PLANTA BAIXA EIXOS
ESCALA: 1:125

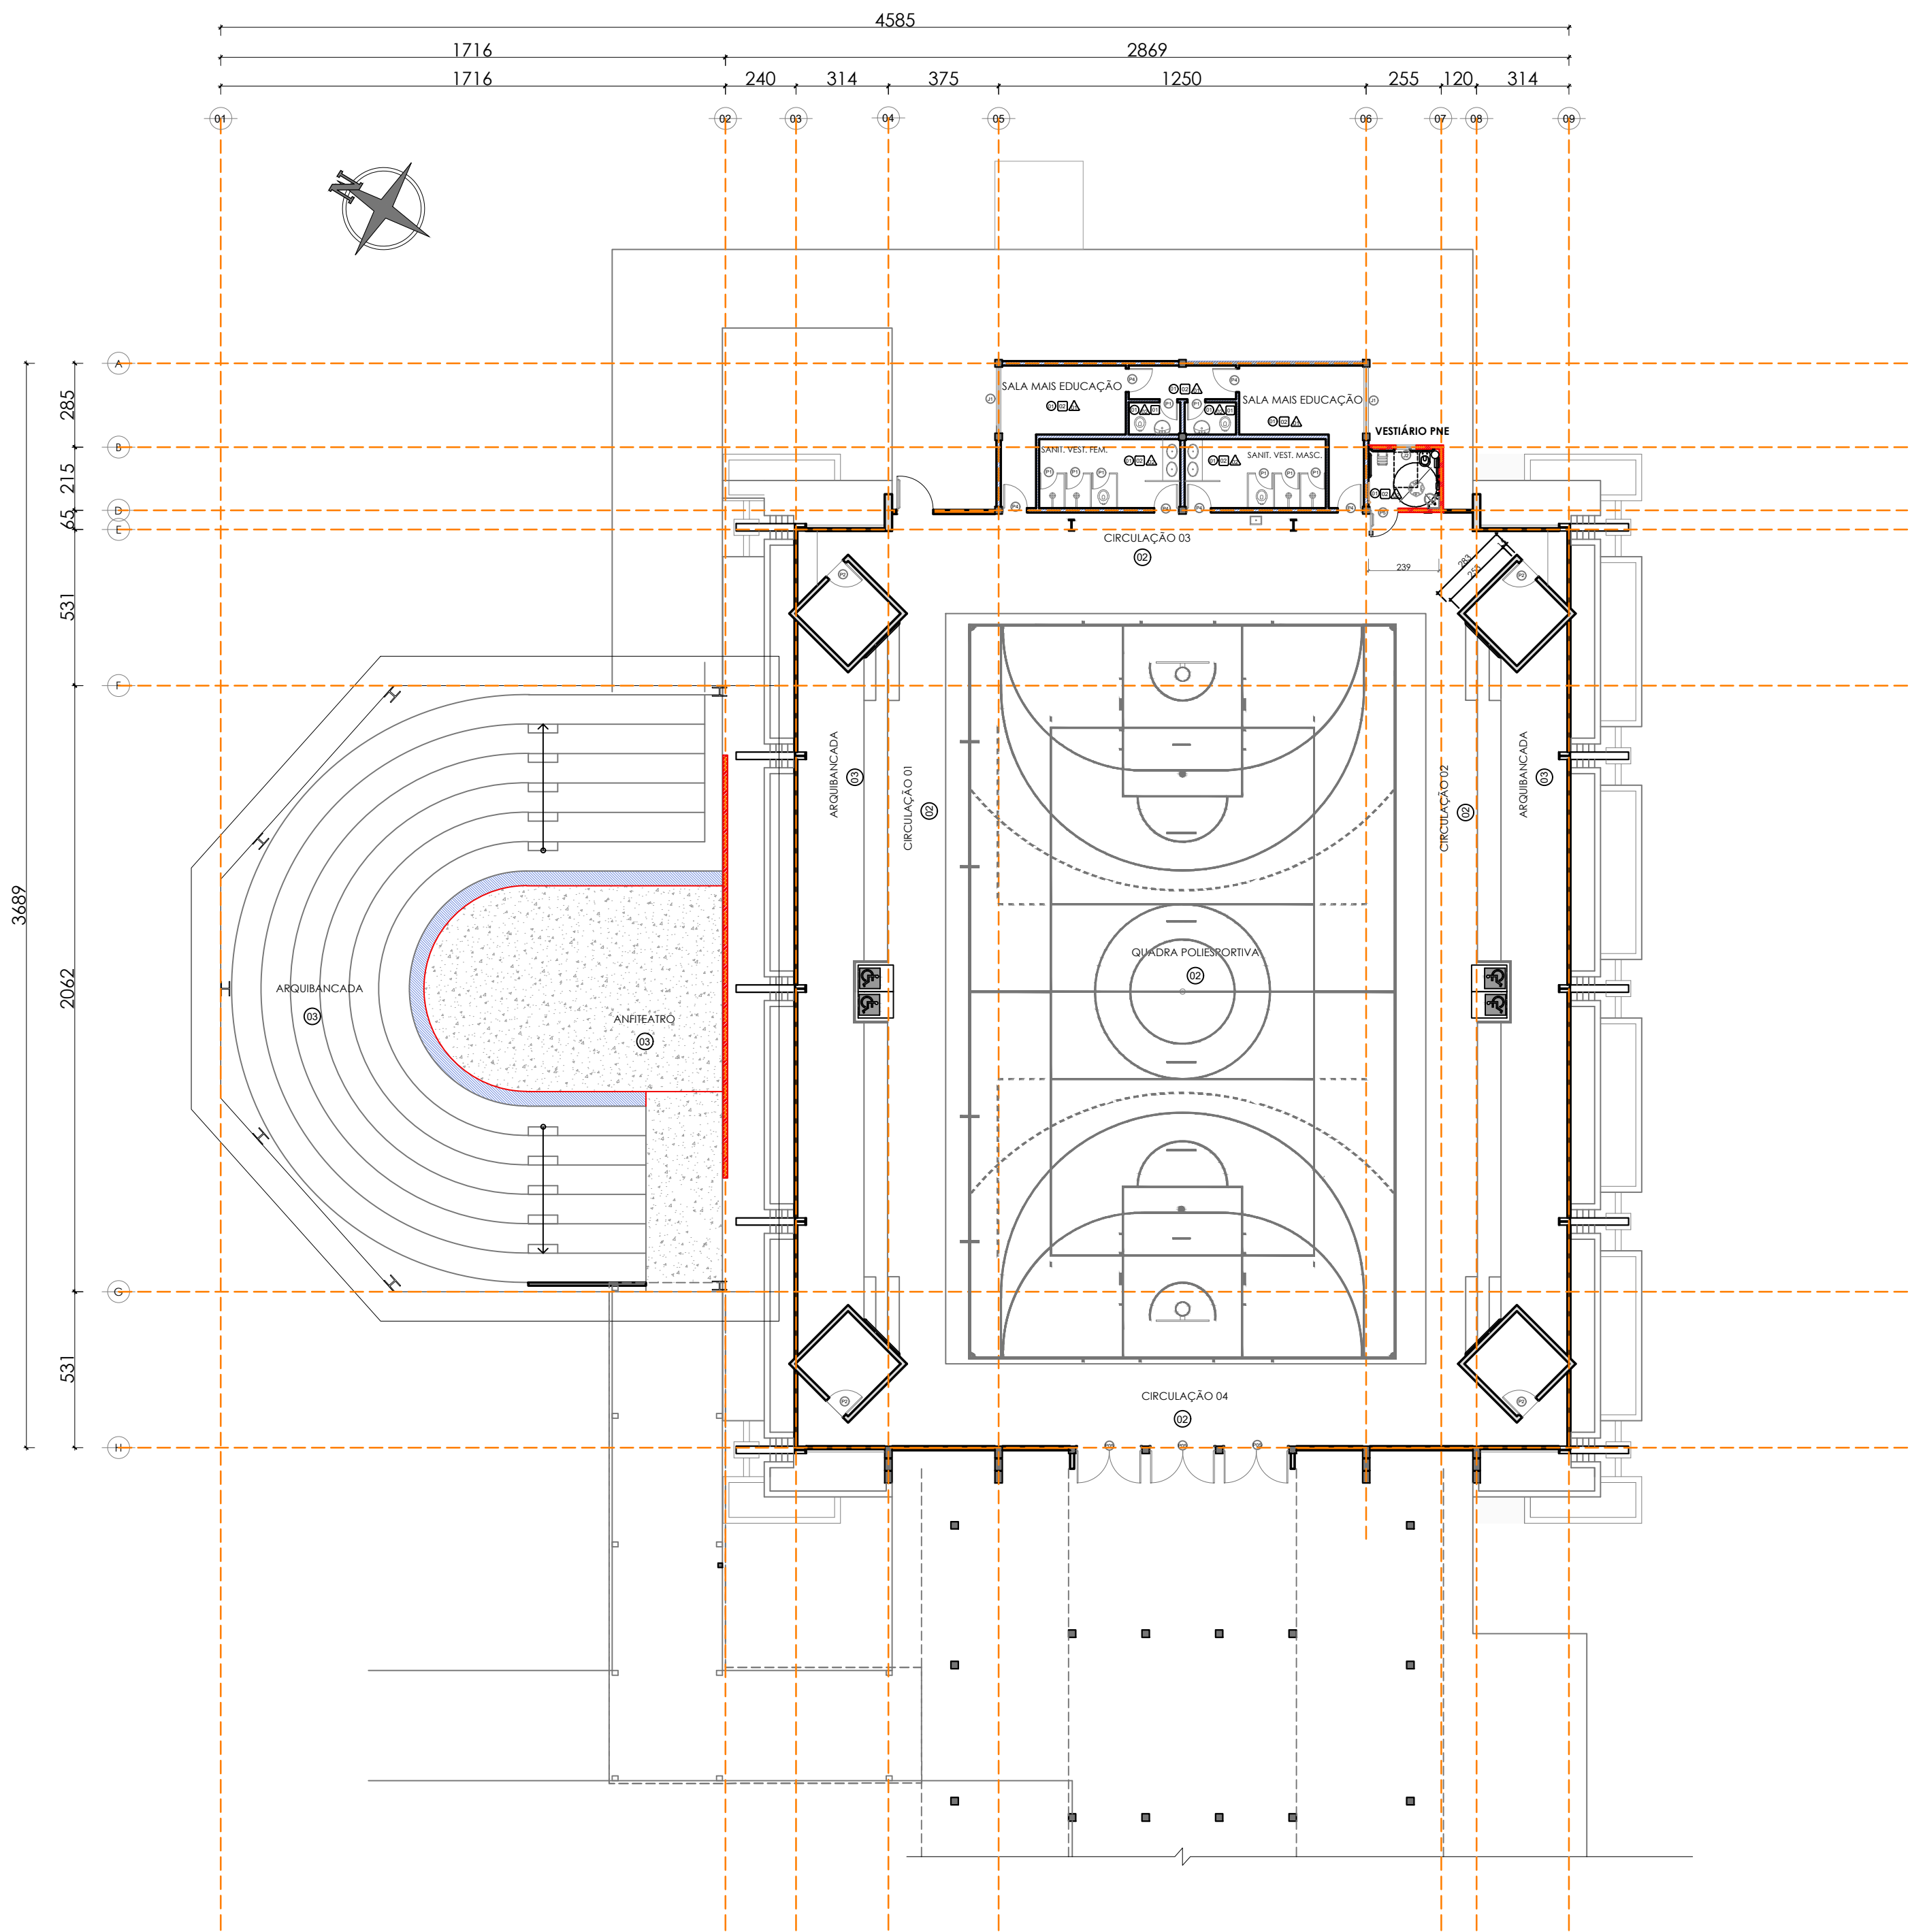

QUADRO DE ESQUADRIAS

COD	TIPO	LARGURA	ALTURA	PARAPEITO	MATERIAL	QTD	ÁREA (m²)
J1	Janela basculante	225	60	150	Vidro	2	2.70
J2	Janela basculante	60	60	150	Vidro	1	0.36
P1	Porta de abrir	60	180	-	Alumínio	8	8.64
P2	Porta de abrir	70	210	-	Alumínio	4	5.88
P3	Porta de abrir	90	210	-	Alumínio	1	1.89
P4	Porta de abrir	80	210	-	Alumínio	6	11.44
P5	Porta de abrir	90	210	-	Alumínio	1	1.89
P6	Porta de abrir c/ barra antipânico	1.20	210	-	Alumínio	1	2.52
P7	Porta de abrir 2 folhas	2.00	210	-	Alumínio	3	12.6

QUADRO DE ACABAMENTO DOS AMBIENTES

COD	TIPO	ÁREA (m²)
01	Revestimento Cerâmico CLASSE A - PEI-4 ou PEI-5 30x30 ou 45x45	63,31
02	Pintura nas paredes com tinta acrílica, lavável e não tóxica	437,64
03	Revestimento Cerâmico em paredes 32 x 57	128,14
01	Laje de concreto com acabamento em reboco e pintura acrílica na cor branca, lavável e não tóxica	10,32
02	Forro de PVC	59,31
02	Piso de concreto polido com pintura epóxi	648,01
03	Piso de concreto desempenado com pintura em tinta piso	475,02

LEGENDA

- Áreas piso desempenado e polido
- Cor da hachura das áreas a ampliar
- Cor da hachura das áreas a reformar
- Cimento desempenado
- Cor da hachura das áreas a modificar
- Projeções

Observações:

- Havendo divergências entre cotas e escalas, prevalece o valor das cotas;
- Layout Arquitetônico executado para verificação das instalações construídas (As Built);
- Conferir dimensões apresentadas no local;
- Propostas para adequações/modificações, indicadas em pranchas específicas (Verifica detalhes);
- No caso de dúvidas e/ou esclarecimentos, contatar o responsável técnico pelo projeto;
- É vedado a realização de quaisquer alterações nos projetos, sem a prévia análise e autorização do responsável técnico.

REVISÃO	DESCRIÇÃO	DATA	DESENHO
R00	EMISSÃO INICIAL	05/08/2019	BRUNO KONS
R01	REVISÃO	14/10/2019	BRUNO KONS
R02	REVISÃO	15/11/2019	BRUNO KONS


APROVAÇÕES

PROPRIETÁRIO	RESPONSÁVEL TÉCNICO
MUNICÍPIO DE JOINVILLE 83.169.623/0001-10	BRUNO FRANCISCO KONS Engenheiro Civil CREA/SC: 143928-1
EQUIPE TÉCNICA DA EMPRESA	
BRUNO FRANCISCO KONS ENGENHEIRO CIVIL CREA/SC: 143928-1	
DOUGLAS VILL ENGENHEIRO CIVIL CREA/SC: 119627-2	
TARCÍSIO NONES ENGENHEIRO ELETRICISTA CREA/SC 137475-0	
LARISSA WITTE ARQUITETA E URBANISTA CAU/SC 89628-4	


PROPRIETÁRIO	MUNICÍPIO DE JOINVILLE	Nº ART	7174314-5
ENDEREÇO	AV. ALVINO HANSEN, 1250 - ADHEMAR GARCIA, JOINVILLE - SC CEP: 89.230-700	Nº CONTRATO	259/2019
EDIFICAÇÃO	CAIC PROF. MARIANO COSTA	DATA	AGOSTO/2019
PROJETO	ARQUITETÔNICO	ARQUIVO	MUNICÍPIO DE JOINVILLE - PROJETO ARQUITETÔNICO
CONTEÚDO	PLANTA DE EIXOS PAREDES	ETAPA	EXECUTIVO
		ESCALA	INDICADA

ARQ03/09


MVK ENGENHARIA E CONSTRUÇÕES (EIRELI) CREA Nº 144807-6 E CAU Nº 42791-1 CNPJ 26.204.926/0001-26
RUA CAMPOS NOIVOS, 208 - GARCIA, BLUMENAU/ SC | CEP 89.022-080 | Fone: (47) 3043-3020 | contato@mvkengenharia.com.br

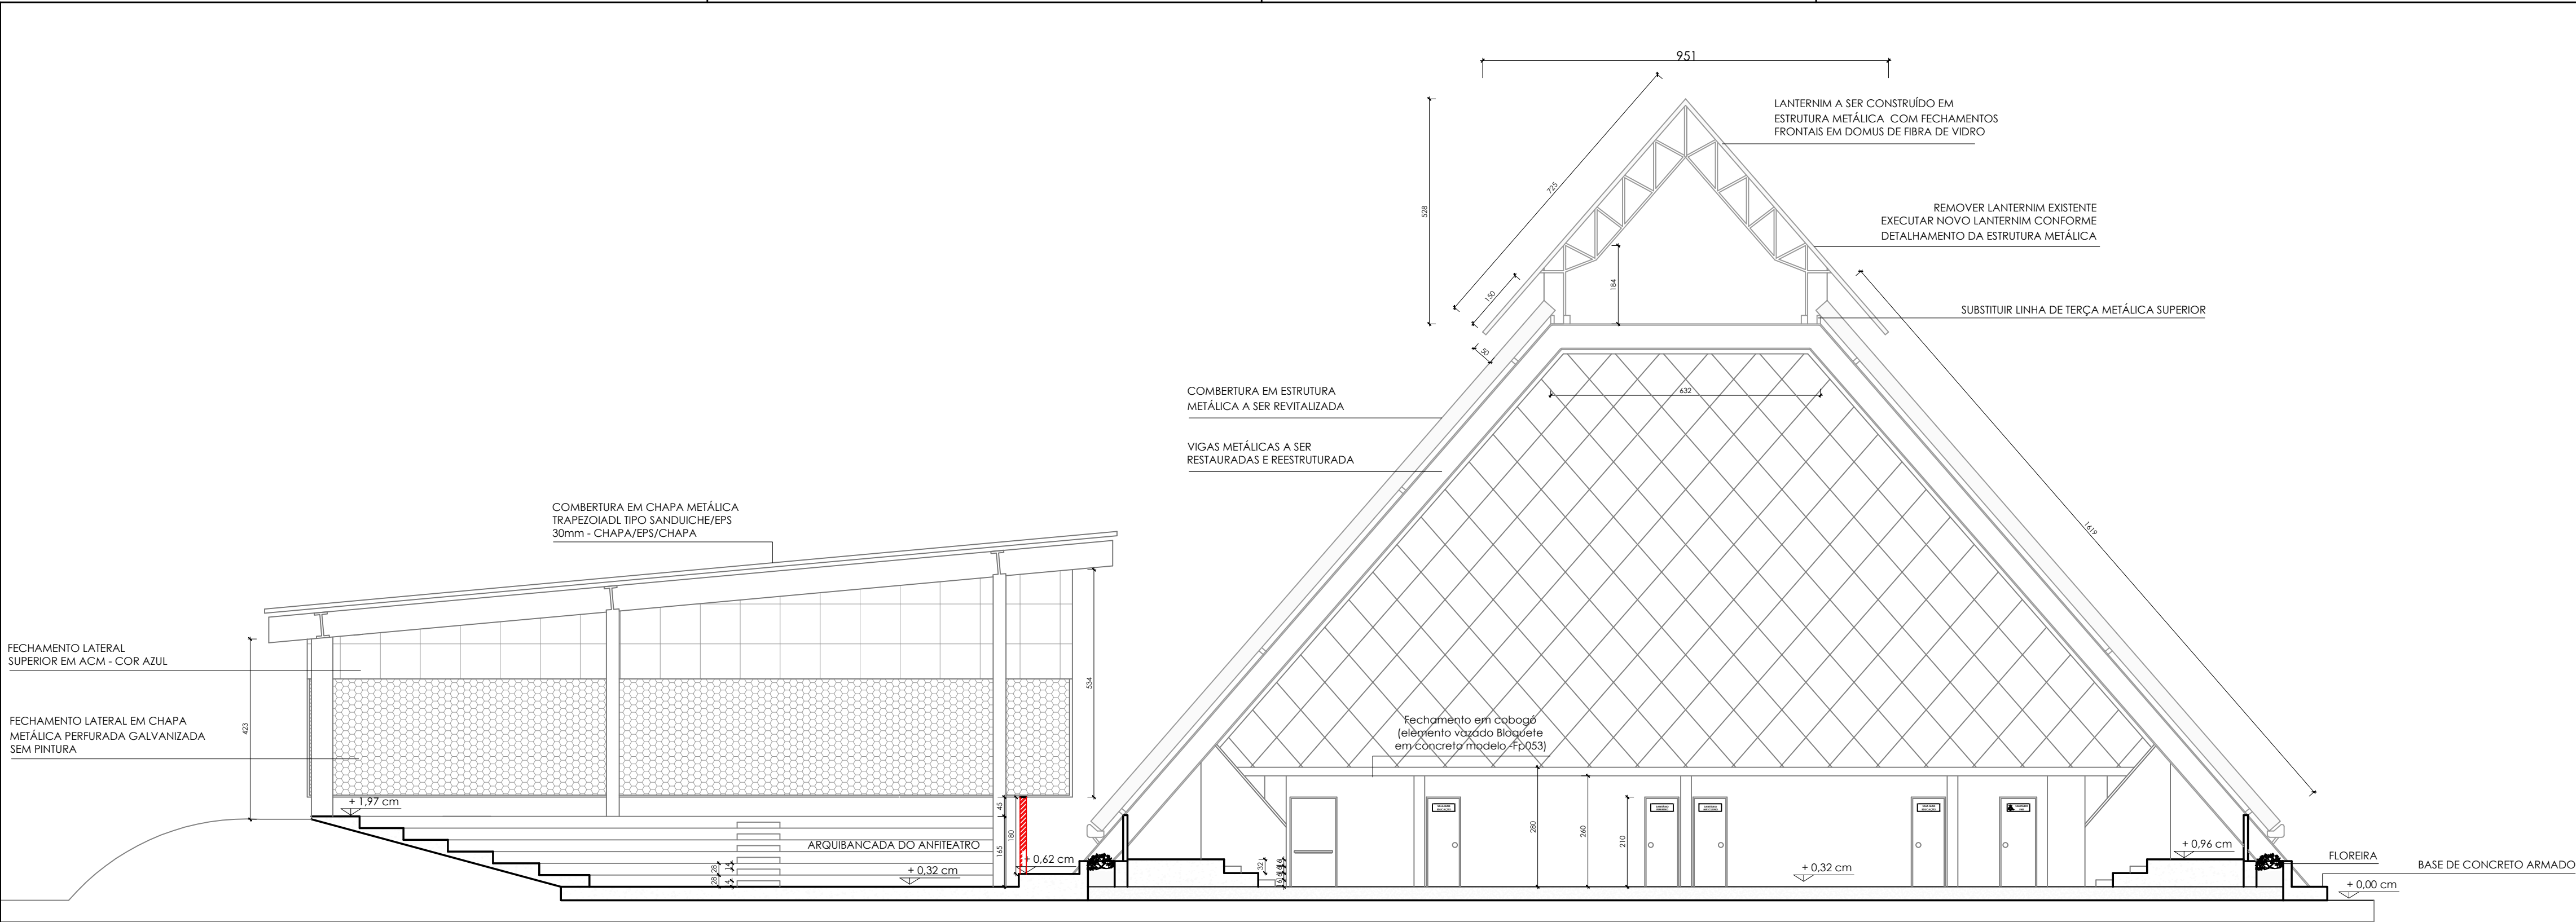

CORTE A - A
ESCALA: 1:100

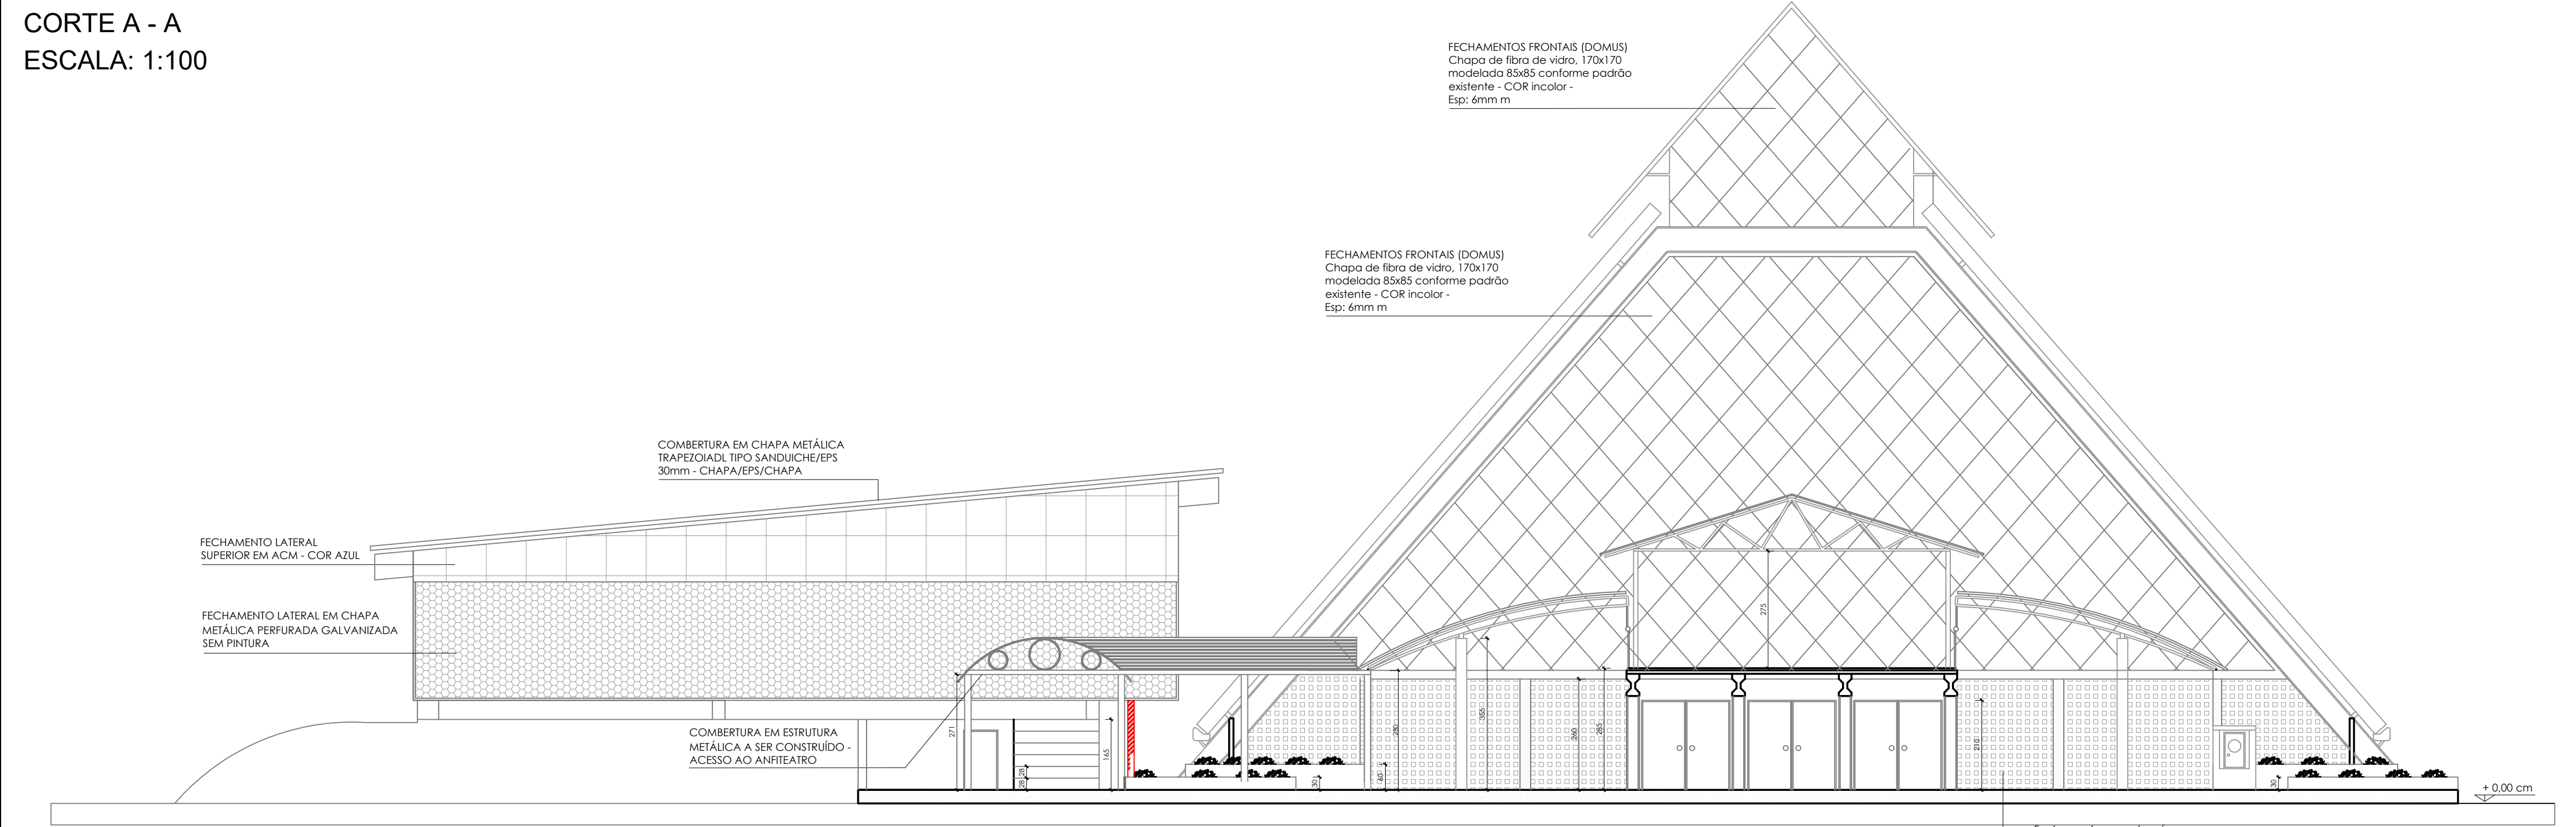

CORTE B - B
ESCALA: 1:100

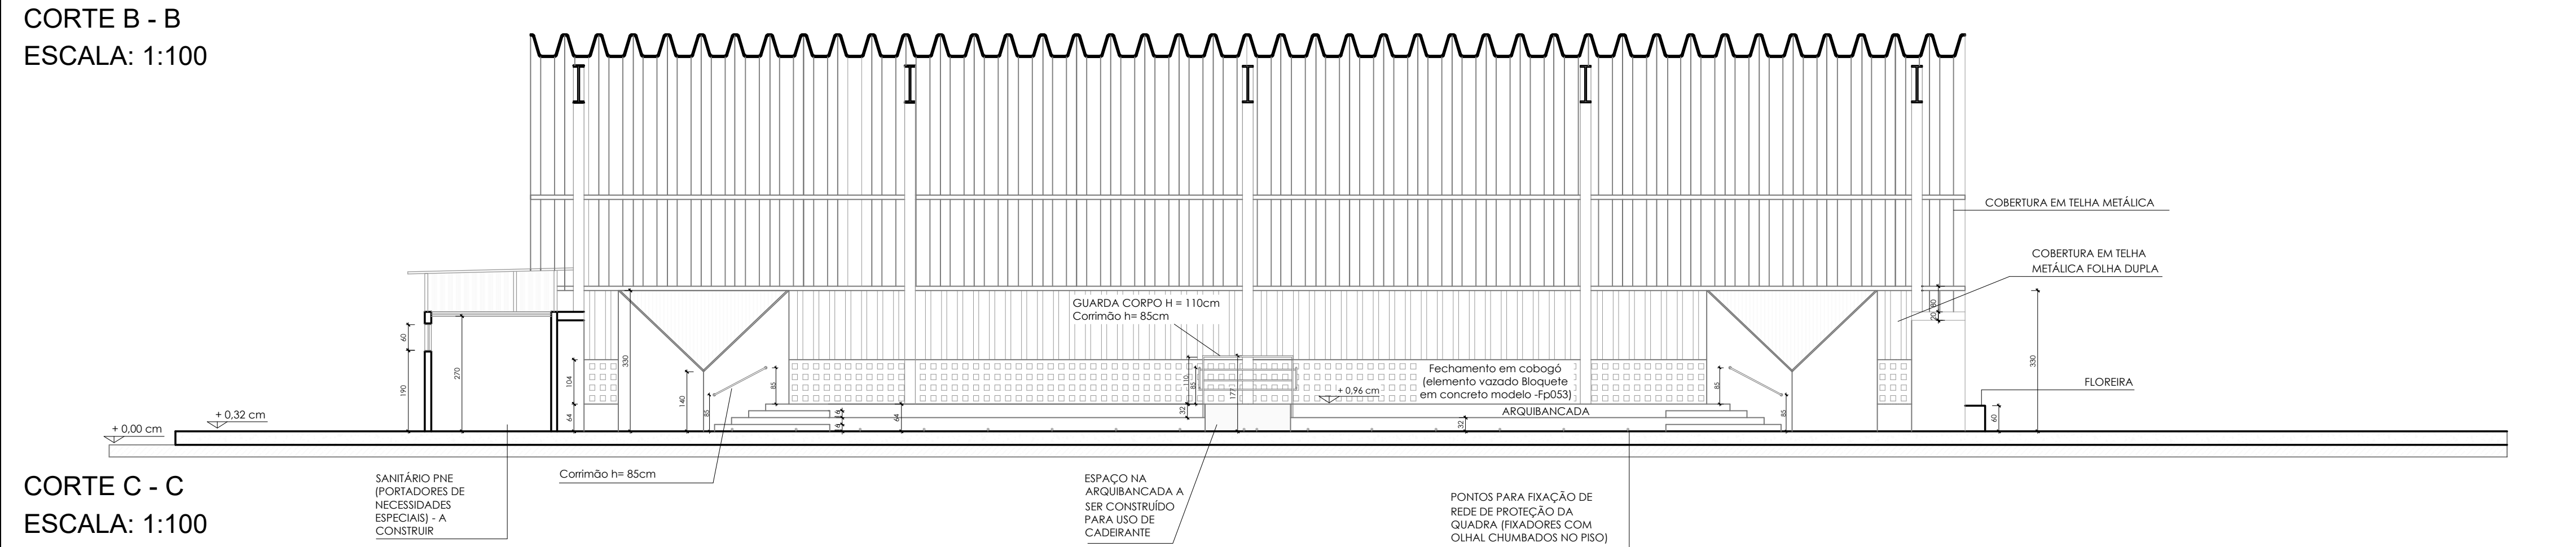


CORTE C - C
ESCALA: 1:100

QUADRO DE REVISÕES		DATA	DESENHO
REVISÃO	DESCRIÇÃO		
R00	EMIÇÃO INICIAL	09/08/2019	BRUNO KONS
R01	REVISÃO	14/10/2019	BRUNO KONS
R02	REVISÃO	15/11/2019	BRUNO KONS

APROVAÇÕES

PROPRIETÁRIO	RESPONSÁVEL TÉCNICO
MUNICÍPIO DE JOINVILLE 83.169.623/0001-10	BRUNO FRANCISCO KONS Engenheiro Civil CREA/SC: 143928-1

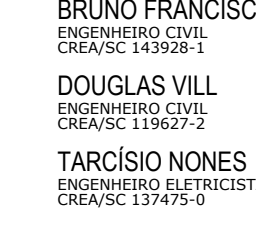


EQUIPE TÉCNICA DA EMPRESA
BRUNO FRANCISCO KONS
ENGENHEIRO CIVIL
CREA/SC: 143928-1
DOUGLAS VILL
ENGENHEIRO CIVIL
CREA/SC: 119627-2
TARCÍSIO NONES
ENGENHEIRO ELETRICISTA
CREA/SC: 137475-0
LARISSA WITTE
ARQUITETA E URBANISTA
CAU/SC: 89628-4


PROPRIETÁRIO		RESPONSÁVEL TÉCNICO	
MUNICÍPIO DE JOINVILLE		BRUNO FRANCISCO KONS	
ENDEREÇO		AV. ALVINO HANSEN, 1250 - ADHEMAR GARCIA, JOINVILLE - SC CEP: 89.230-700	
EDIFICAÇÃO		CAIC PROF. MARIANO COSTA	
PROJETO		ARQUITETÔNICO	
CONTEÚDO		CORTES A-A / B-B / C-C	
ARQUIVO		MUNICÍPIO DE JOINVILLE	
ETAPA		EXECUTIVO	
ESCALA		INDICADA	
FOLHA		ARQ05/09	

MVK ENGENHARIA E CONSTRUÇÕES (EIRELI) CREA nº 144807-6 | CAU nº 42791-1 | CNPJ 26.204.926/0001-26
RUA CAMPOS NOVOIS, 208 - GARCIA, BLUMENAU/ SC | CEP 89.022-080 | Fone: (47) 3043-3020 | contato@mvkengenharia.com.br


ELEVAÇÃO 1
ESC. 1:125

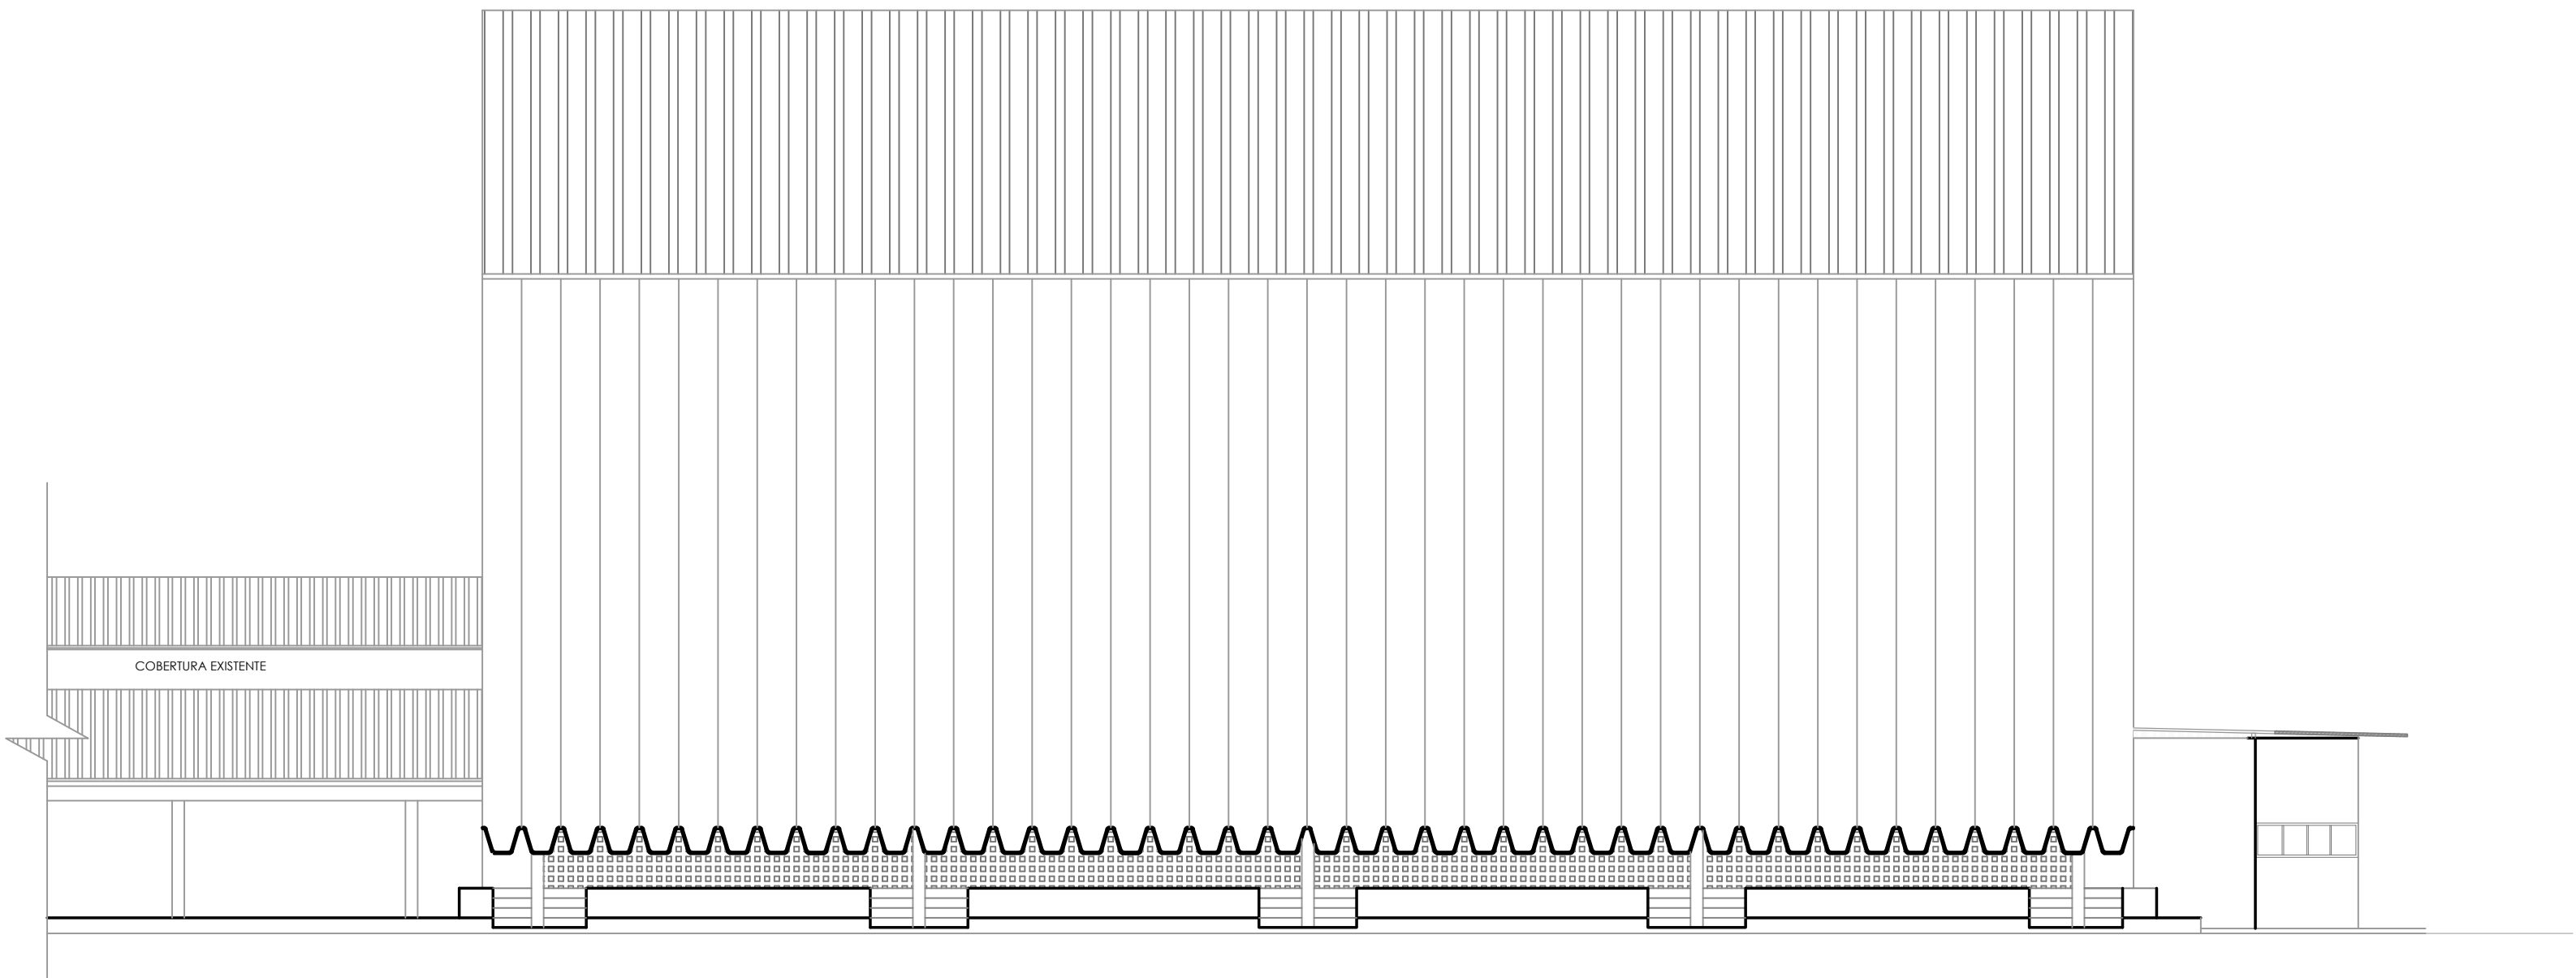


ELEVAÇÃO 2
ESC. 1:125

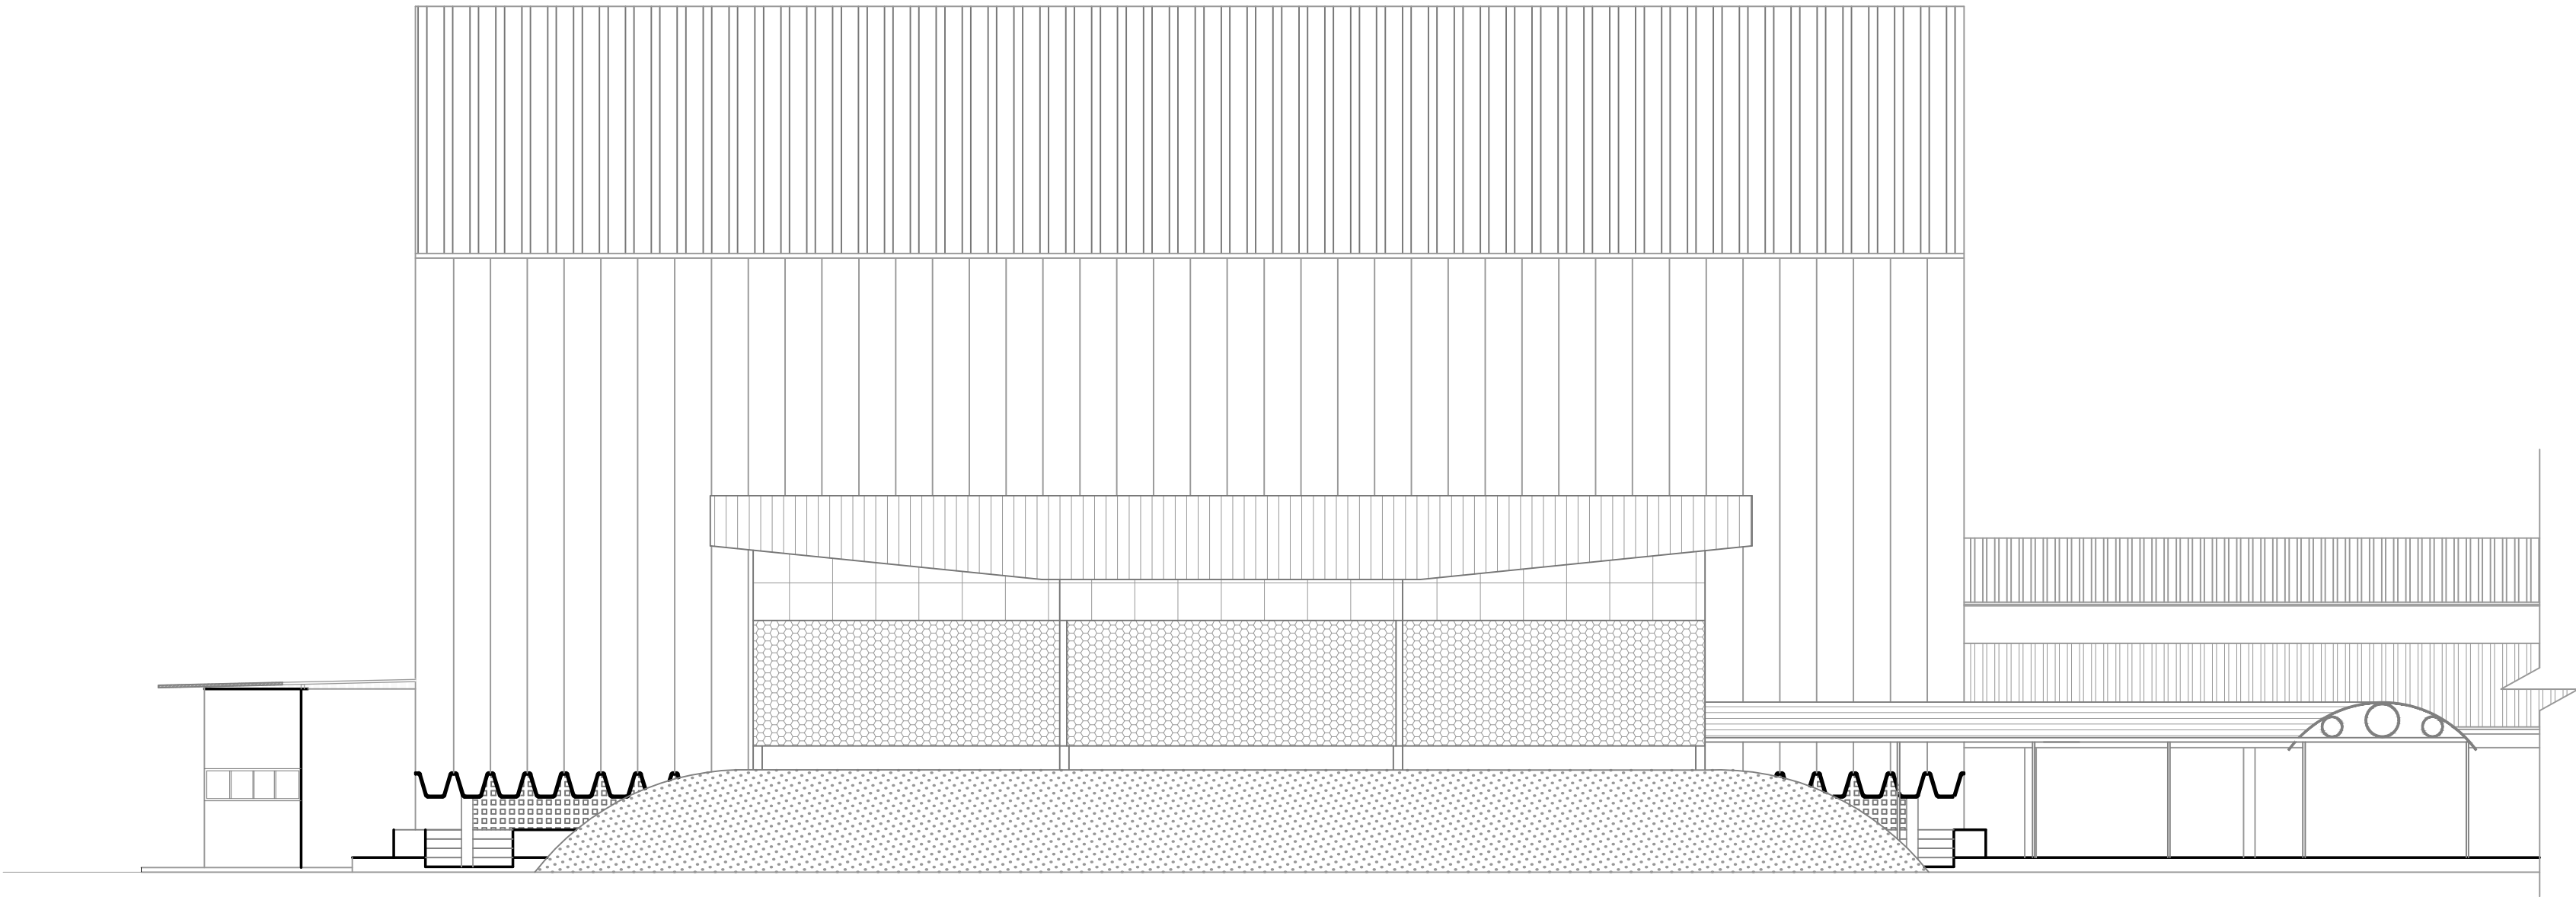


ELEVAÇÃO 3
ESC. 1:125

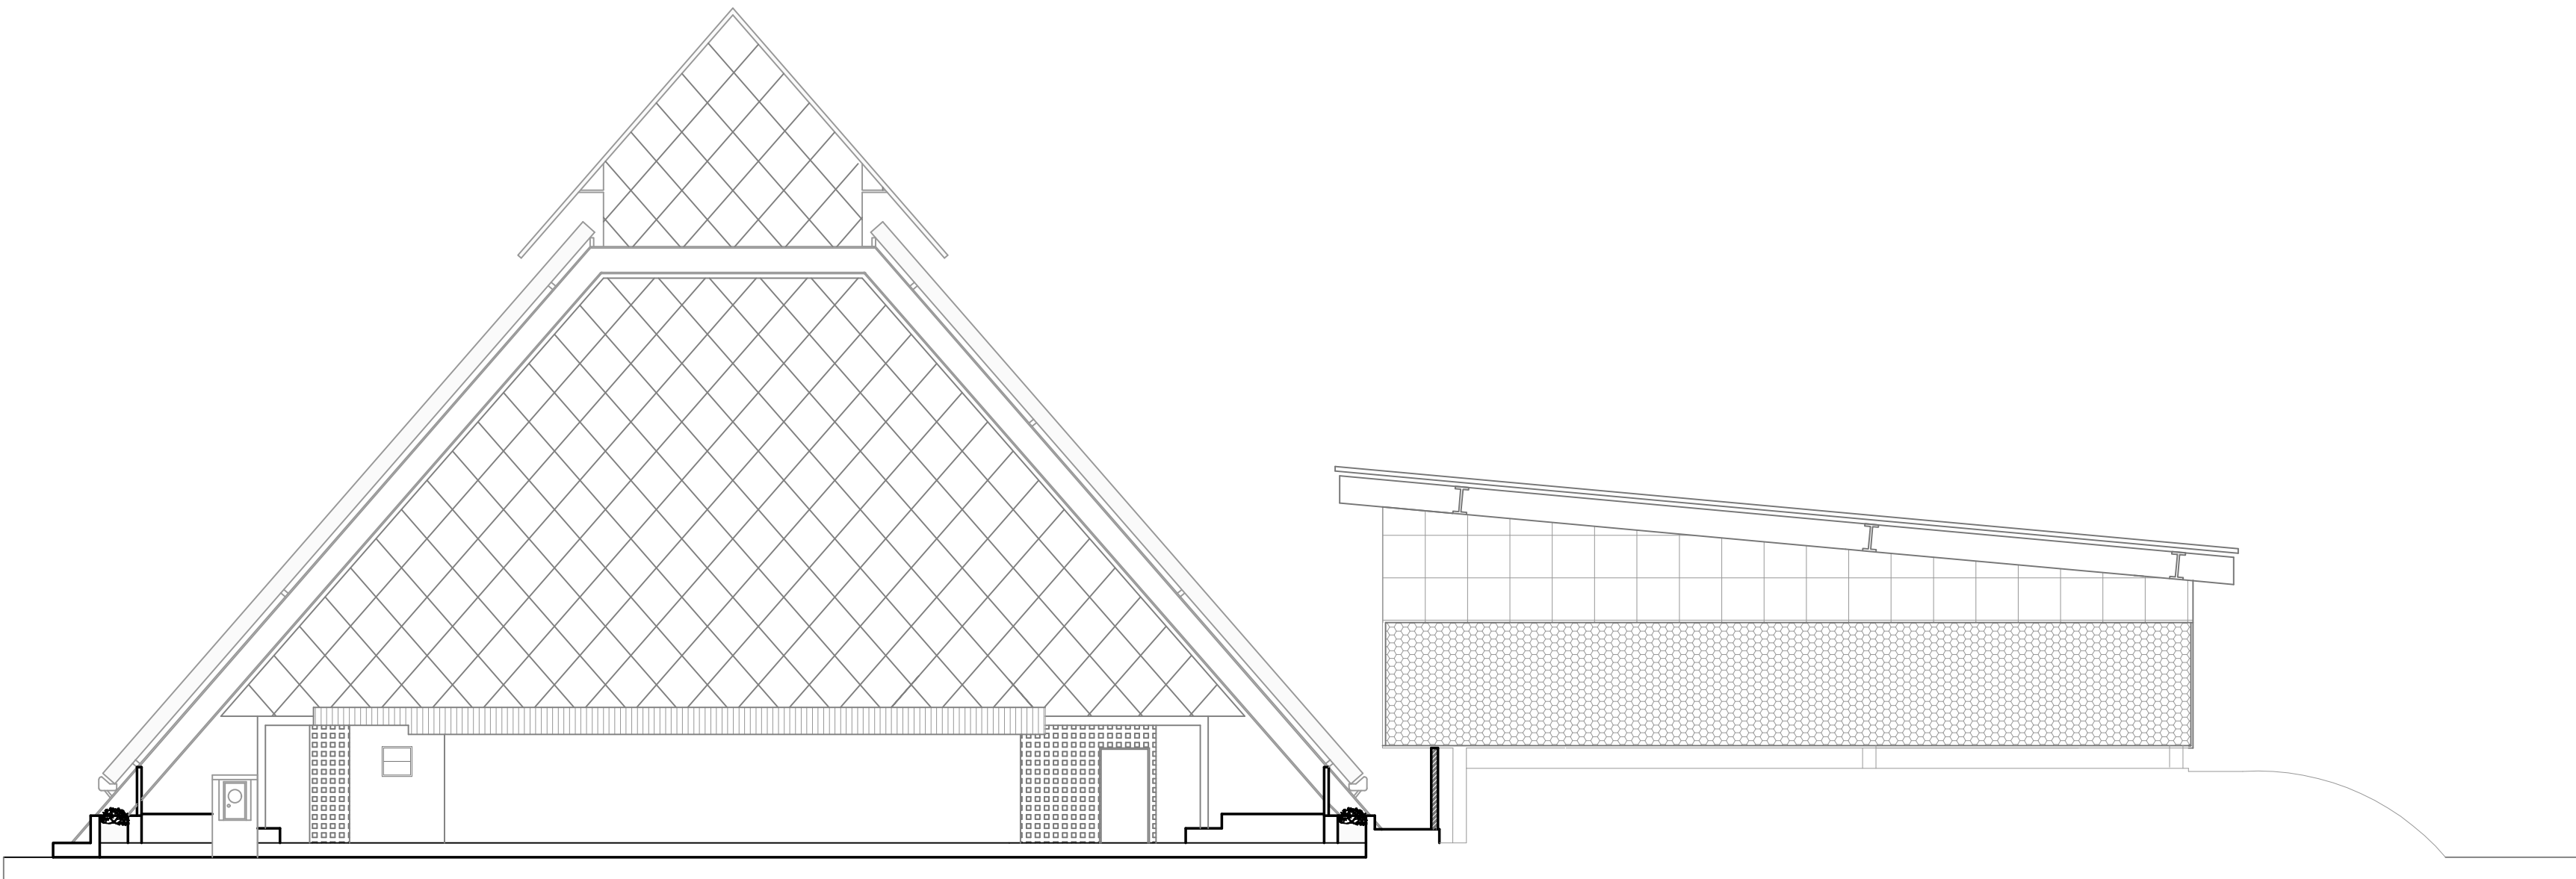


QUADRO DE REVISÕES		DATA	DESENHO
REVISÃO	DESCRIÇÃO		
R00	EMIÇÃO INICIAL	09/08/2019	BRUNO KONS
R01	REVISÃO	14/10/2019	BRUNO KONS
R02	REVISÃO	15/11/2019	BRUNO KONS

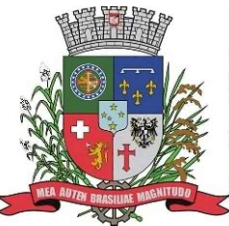APROVAÇÕES		
	PROPRIETÁRIO	RESPONSÁVEL TÉCNICO
	MUNICÍPIO DE JOINVILLE 83.169.623/0001-10	BRUNO FRANCISCO KONS Engenheiro Civil CREA/SC: 14.930/9-1
	 — ENGENHARIA —  EQUIPE TÉCNICA DA EMPRESA BRUNO FRANCISCO KONS ENGENHEIRO CIVIL CREA/SC: 14.930/9-1 DOUGLAS VILL ENGENHEIRO CIVIL CREA/SC: 11.962/7-2 TARCÍSIO NONES ENGENHEIRO ELETRICISTA CREA/SC: 13.747/5-0 LARISSA WITTE ARQUITETA E URBANISTA CAU/SC: 89628-4	
PROPRIETÁRIO: MUNICÍPIO DE JOINVILLE		
ENDEREÇO: AV. ALVINO HANSEN, 1250 - ADHEMAR GARCIA, JOINVILLE - SC CEP: 89.230-700		
EDIFICAÇÃO: CAIC PROF. MARIANO COSTA		
PROJETO: ARQUITETÔNICO		
CONTEÚDO: ELEVAÇÕES 1 - 2 - 3		
ARQUIVO: MINDAR - R006 - PROJETO ARQUITETÔNICO		
ETAPA: EXECUTIVO		
ESCALA: INDICADA		
FOLHA: AGOSTO/2019		
Nº ART: 7174314-5		
Nº CONTRATO: 259/2019		
ARQ06/09		

MVK ENGENHARIA E CONSTRUÇÕES EIRELI | CREA nº 144807-6 | CAU nº 42791-1 | CNPJ 26.204.926/0001-26
RUA CAMPOS NOIVOS, 208 - GARCIA, BLUMENAU/ SC | CEP 89.022-080 | Fone: (47) 3043-3020 | contato@mvkengenharia.com.br

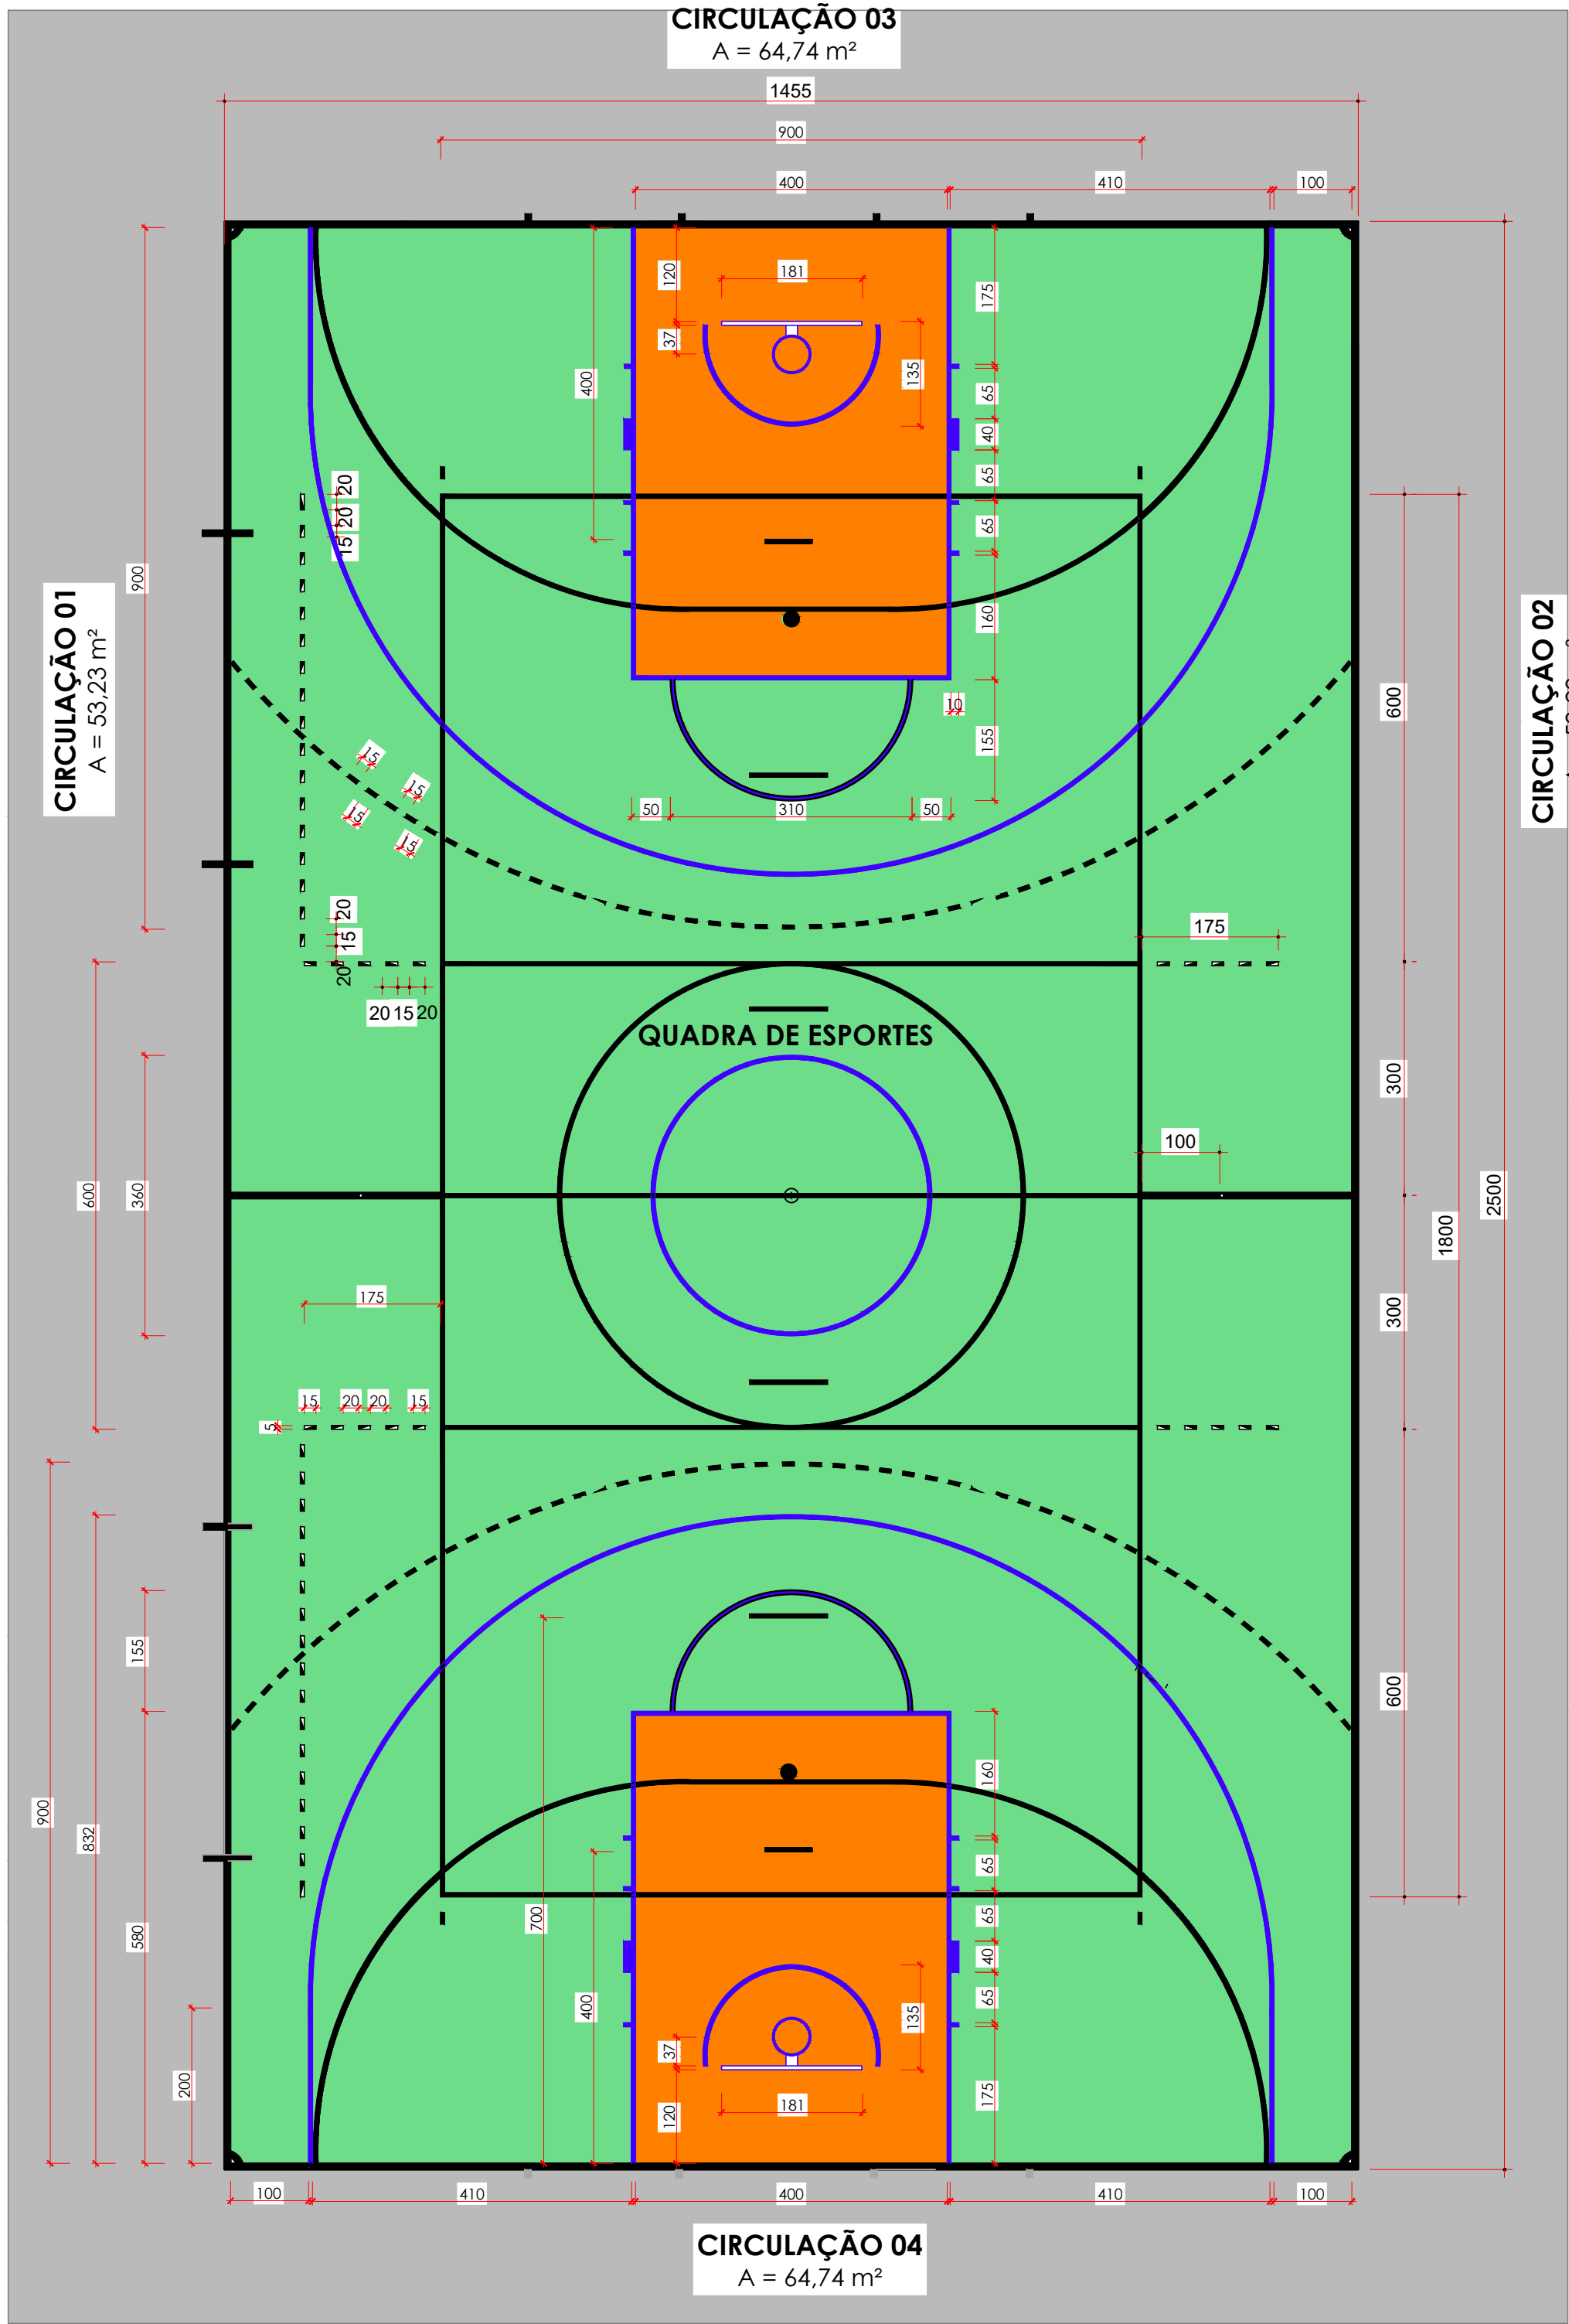

Planta Detalhamento para Pintura da Quadra de Esportes
ESC. 1:75

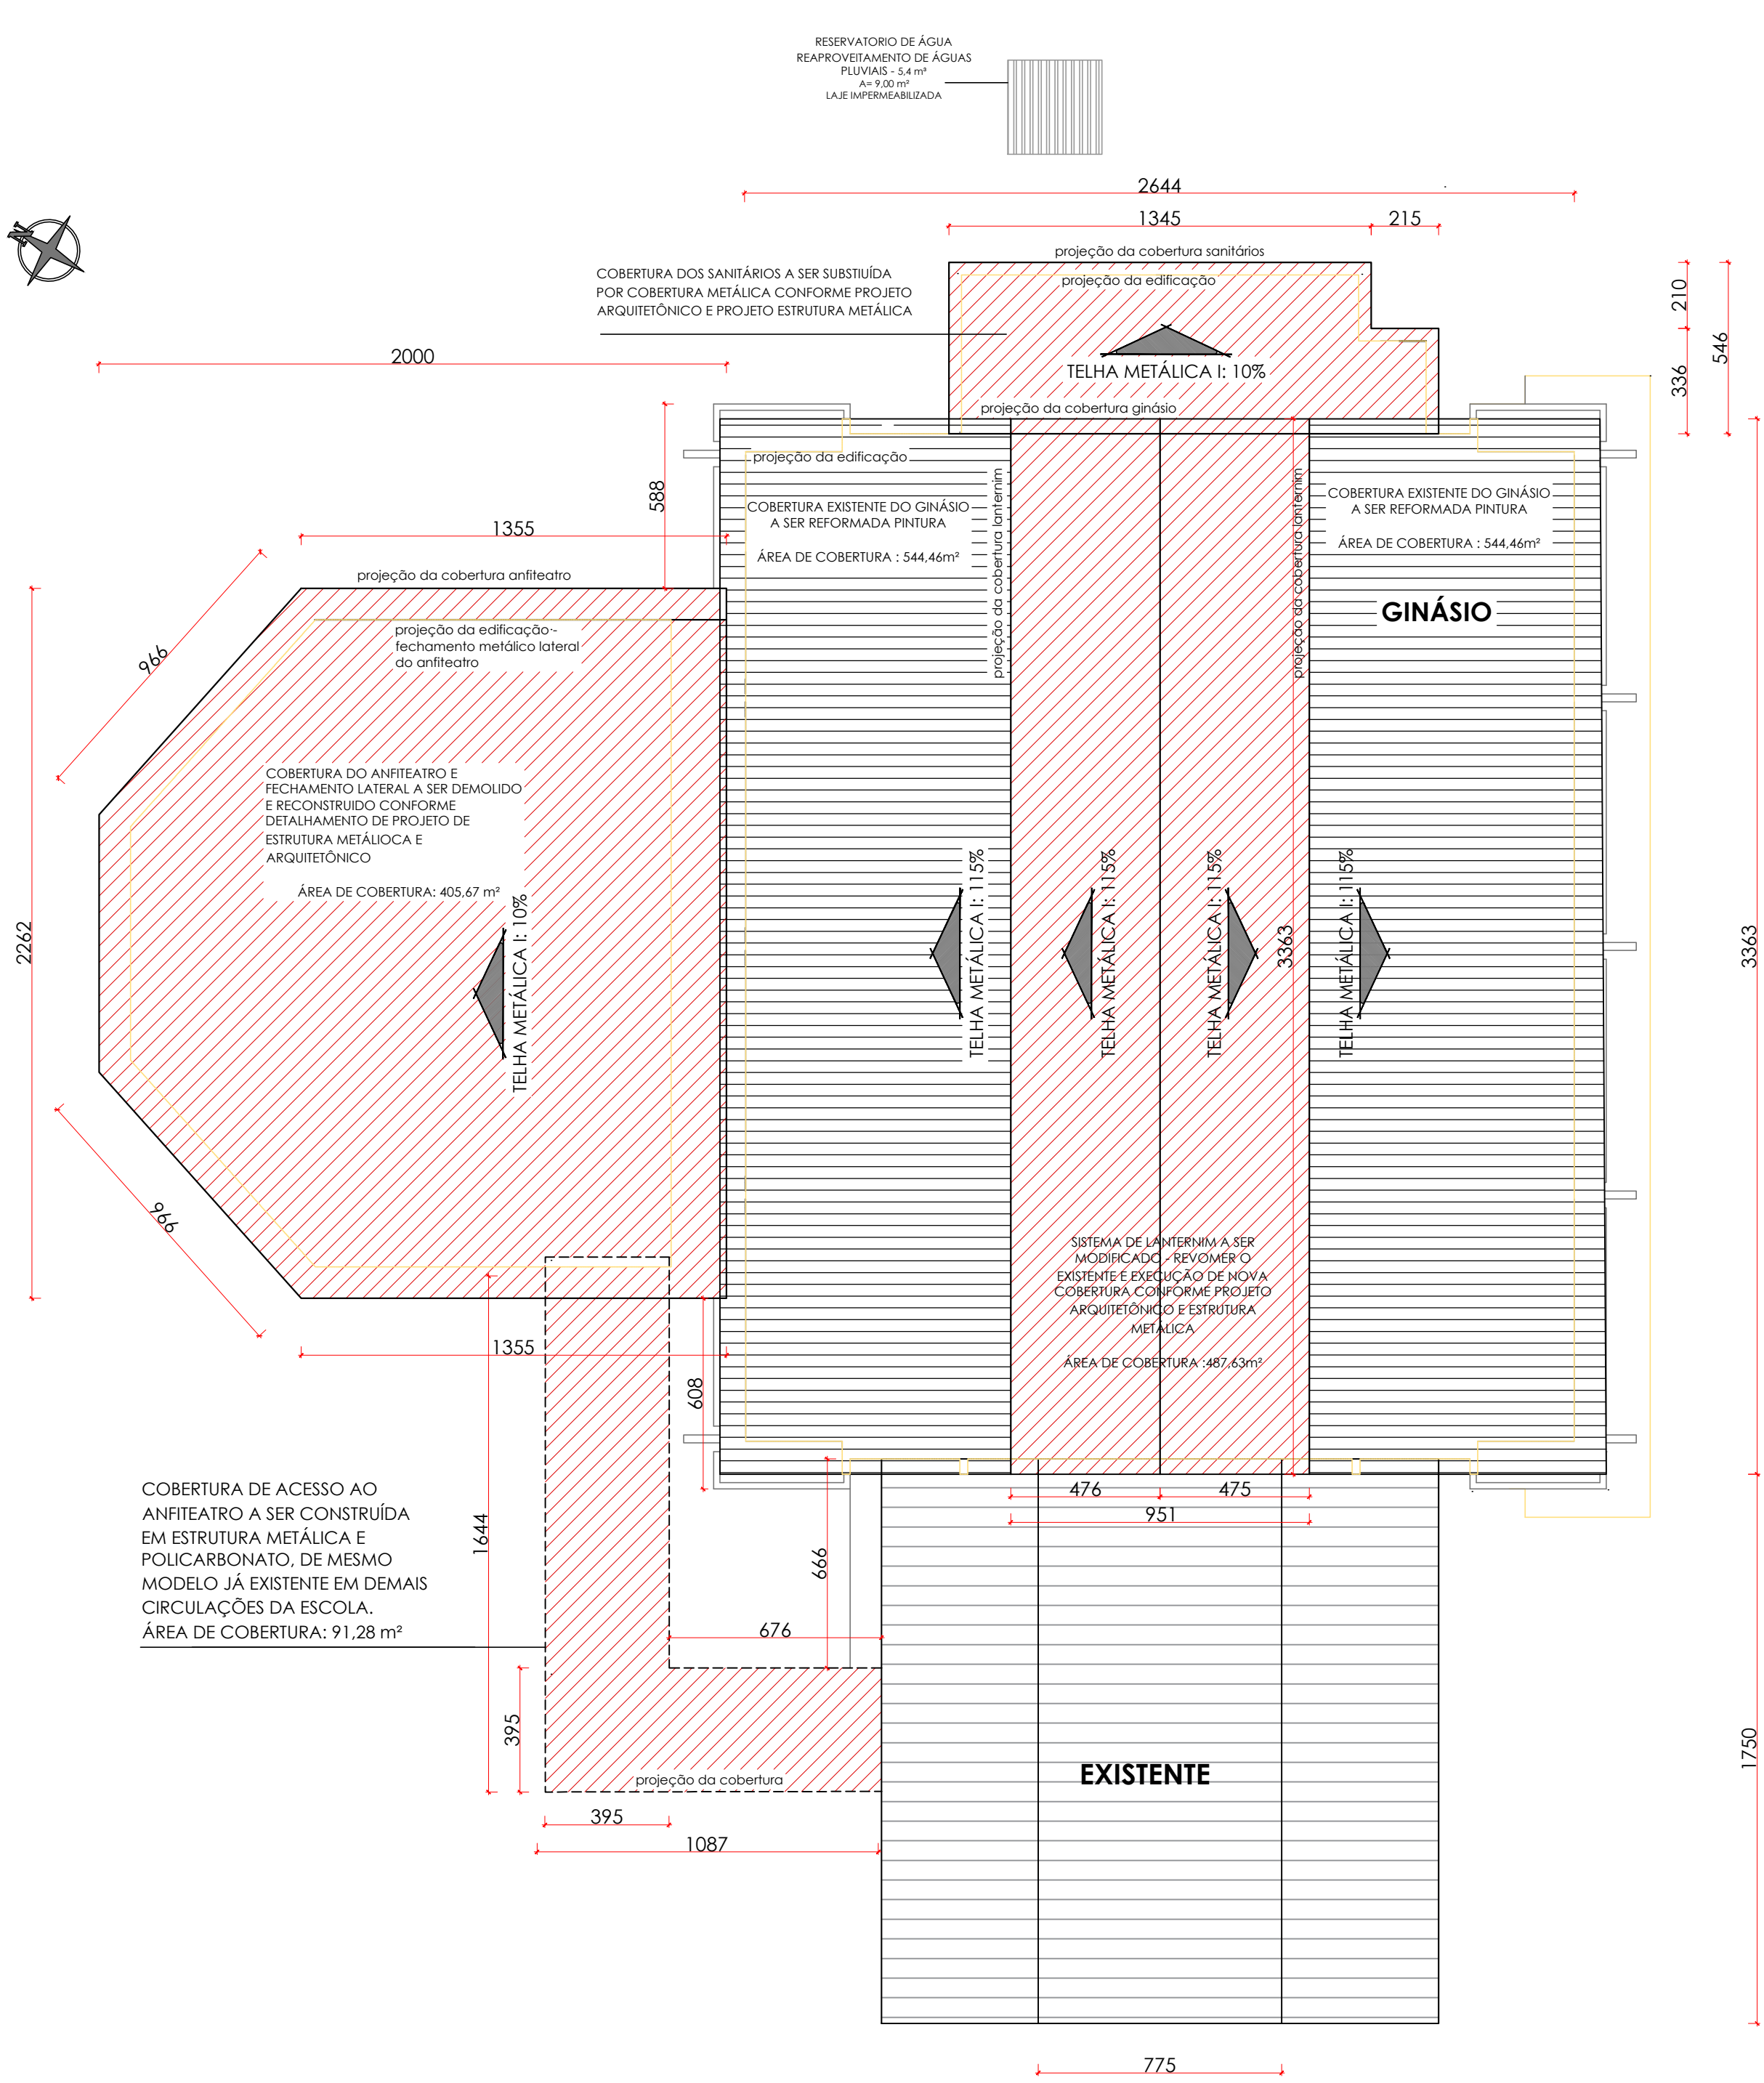

Planta de Cobertura
ESC. 1:175

QUADRO DE REVISÕES			
REVISÃO	DESCRIÇÃO	DATA	DESENHO
R00	EMISSÃO INICIAL	05/08/2019	BRUNO KONS
R01	REVISÃO	14/10/2019	BRUNO KONS
R02	REVISÃO	15/11/2019	BRUNO KONS

APROVAÇÕES

PROPRIETÁRIO: MUNICÍPIO DE JOINVILLE
RESPONSÁVEL TÉCNICO: BRUNO FRANCISCO KONS
Engenheiro Civil
CREA/SC: 143908-1

QUADRO DE REVISÕES

REVISÃO	DESCRIÇÃO	DATA	DESENHO
R00	EMISSÃO INICIAL	05/08/2019	BRUNO KONS
R01	REVISÃO	14/10/2019	BRUNO KONS
R02	REVISÃO	15/11/2019	BRUNO KONS

PROPRIETÁRIO
MUNICÍPIO DE JOINVILLE
AV. ALVINO HANSEN, 1250 - ADHEMAR GARCIA, JOINVILLE - SC | CEP: 89.230-700

EDIFICAÇÃO
CAIC PROF. MARIANO COSTA

PROJETO
ARQUITETÔNICO

CONTEÚDO
PLANTA DE COBERTURA E DETALHAMENTO DA QUADRA DE ESPORTES

ARQUIVO
MINDAR R006 - PROJETO ARQUITETÔNICO
CAIC MARIANO

ETAPA
EXECUTIVO


ESCALA
INDICADA

DATA
AGOSTO/2019


FOLHA
7174314-5
259/2019

ARQ07/09


EQUIPE TÉCNICA DA EMPRESA
BRUNO FRANCISCO KONS
Engenheiro Civil
CREA/SC: 143908-1
DOUGLAS VILL
Engenheiro Civil
CREA/SC: 119827-2
TARCÍSIO NONES
Engenheiro Eletricista
CREA/SC: 137475-0
LARISSA WITTE
Arquiteta e Urbanista
CAU/SC: 89628-4

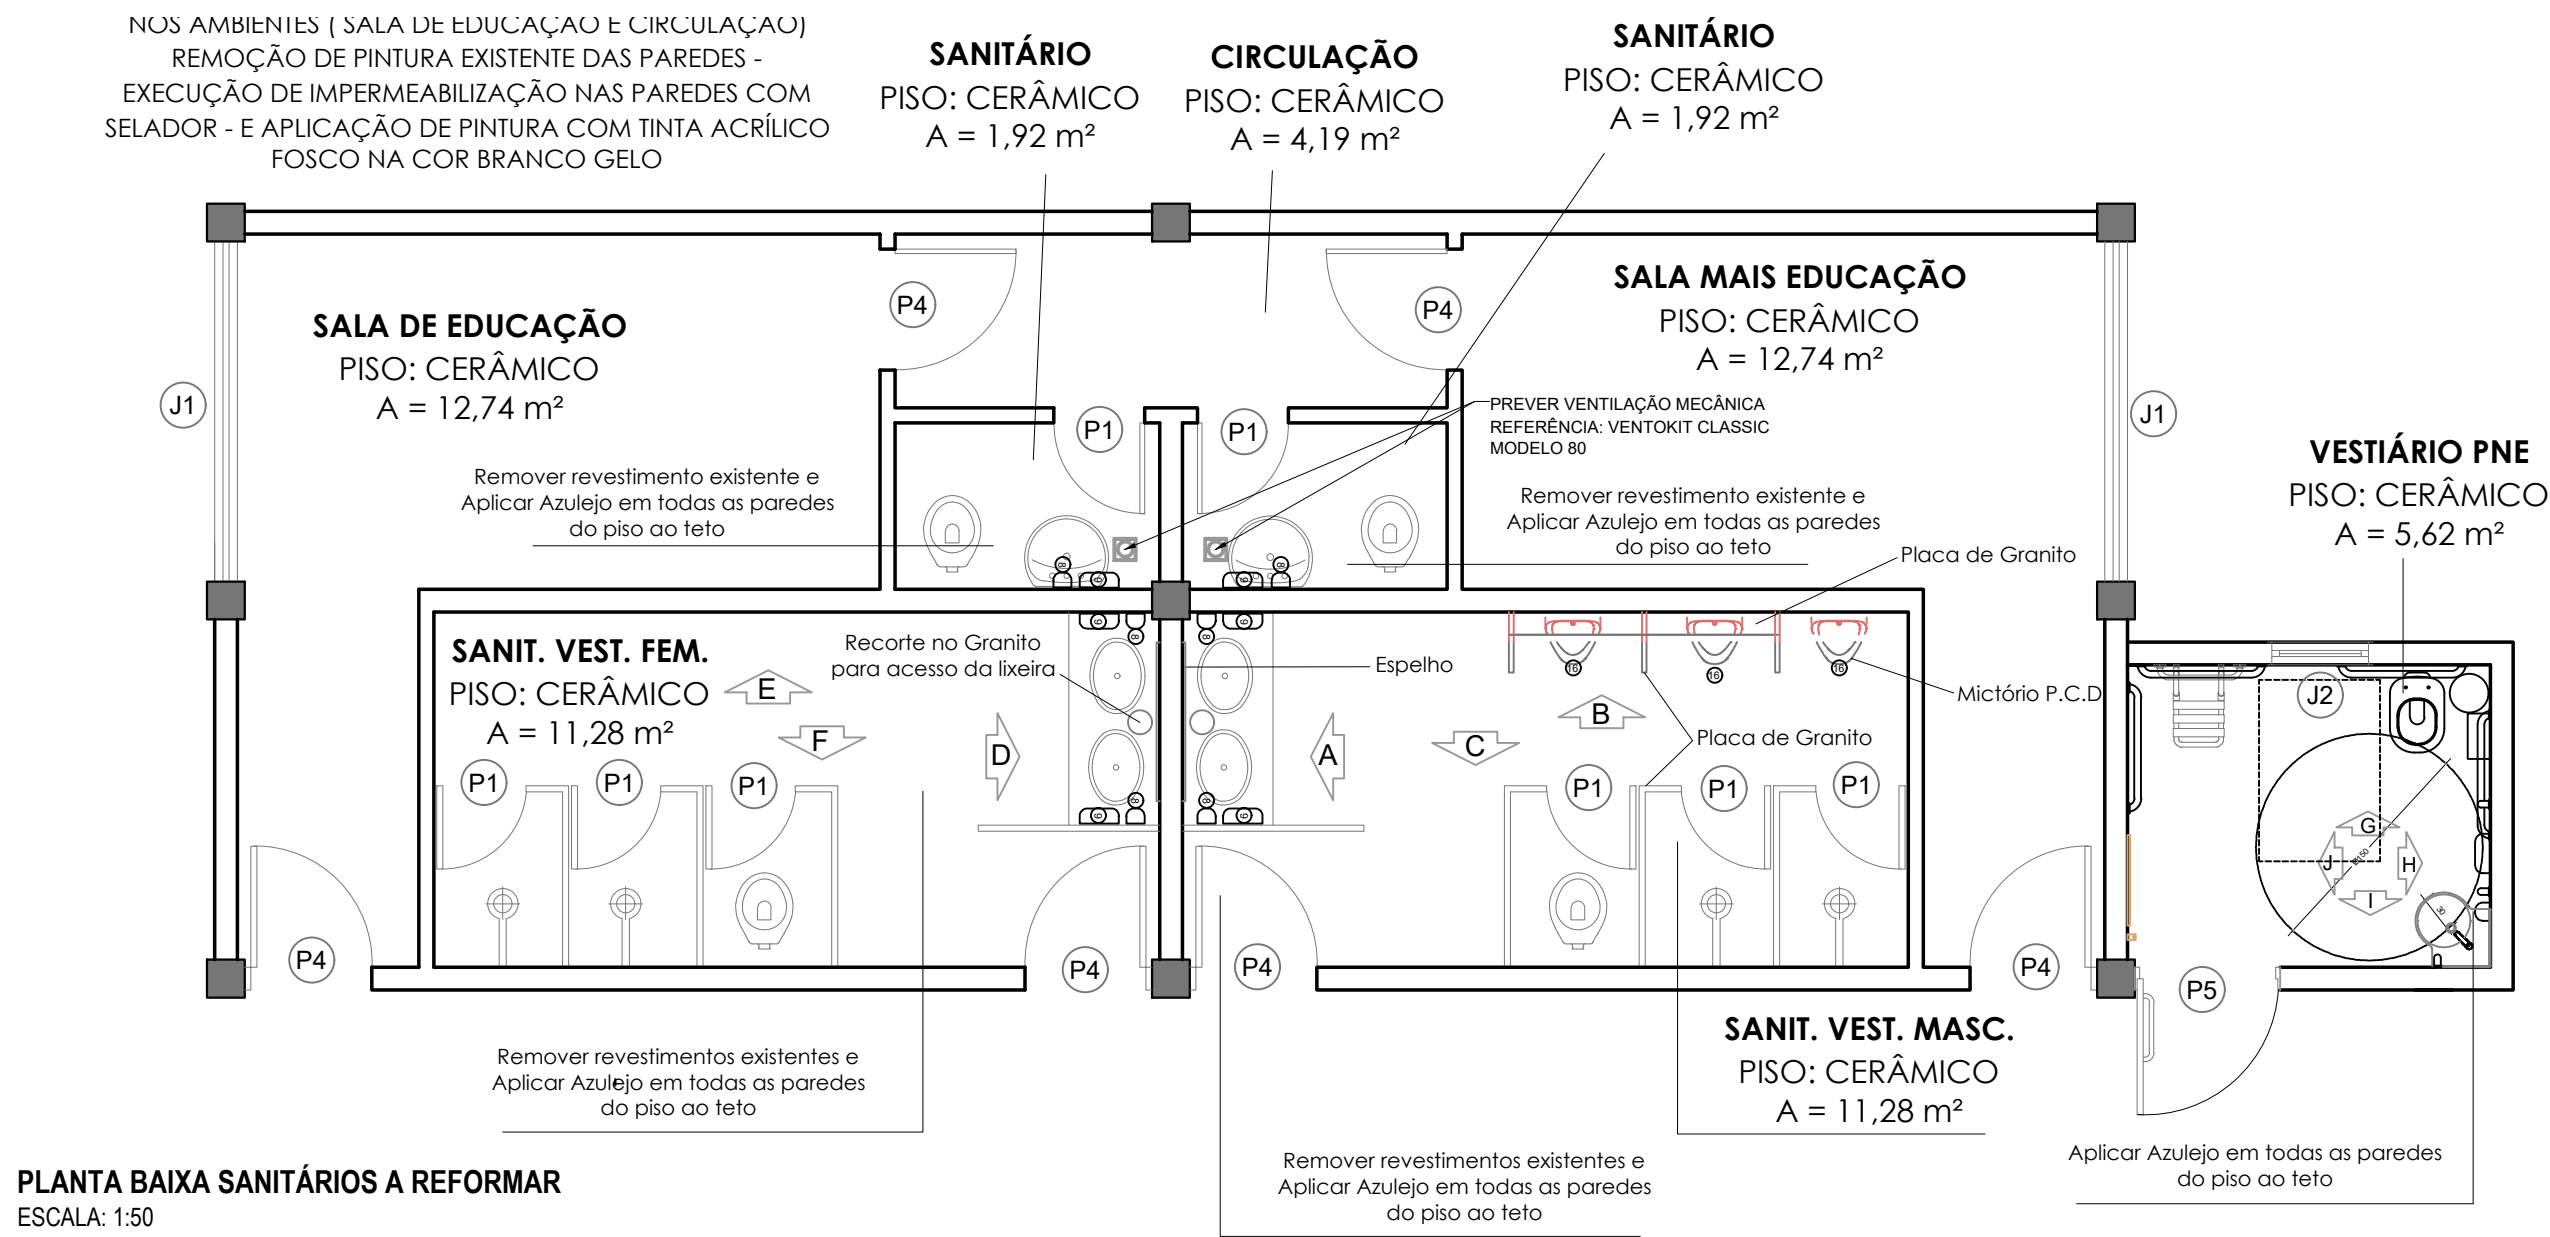


PLANTA BAIXA SANITÁRIOS A REFORMAR
ESCALA: 1:50

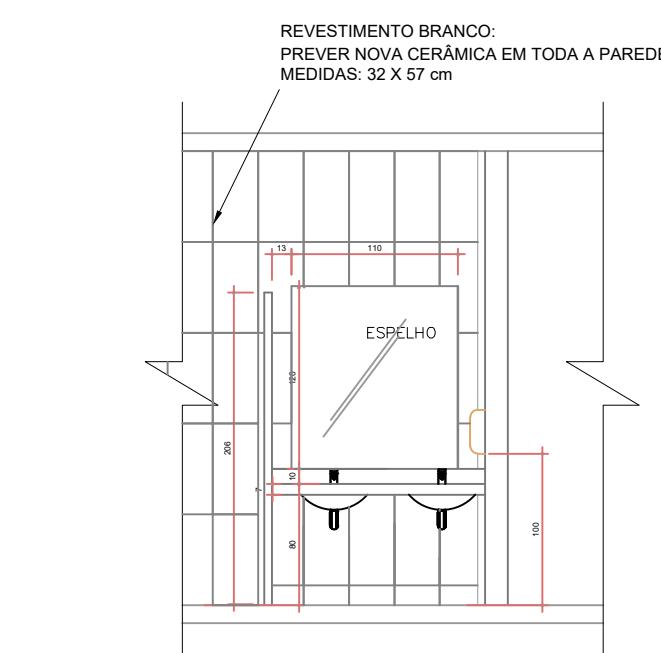


ELEVAÇÃO A
ESCALA: 1:50

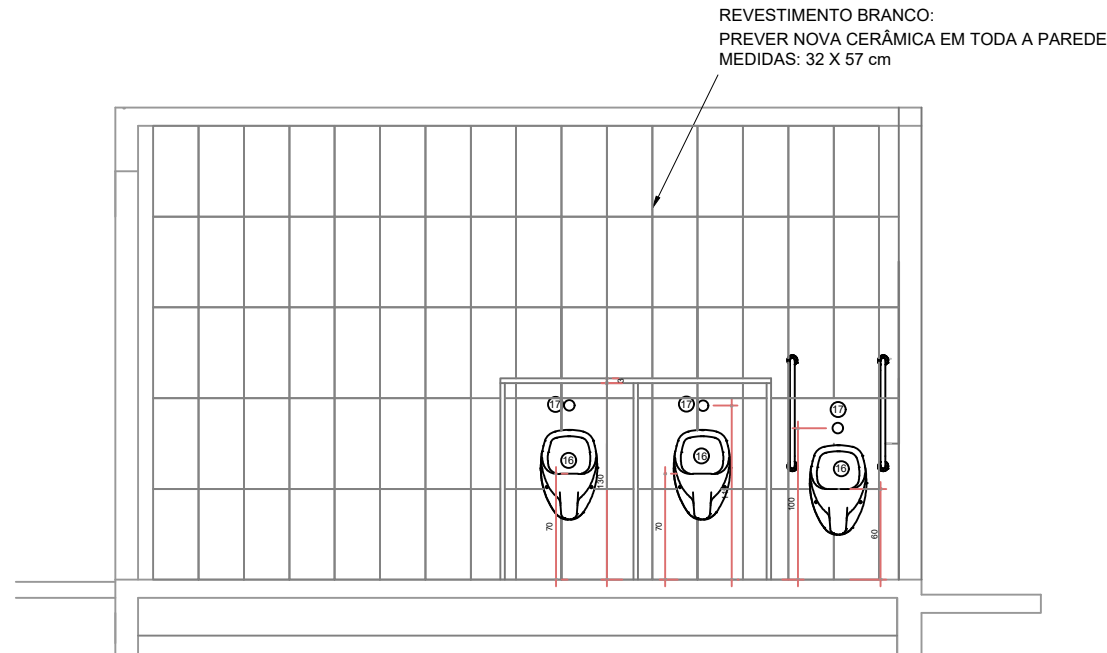


ELEVAÇÃO B
ESCALA: 1:50

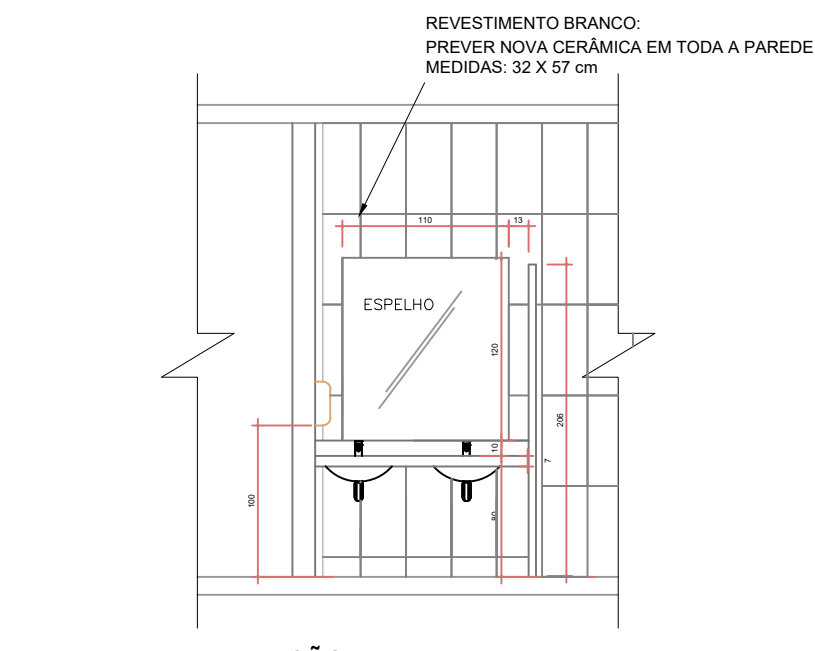


ELEVAÇÃO D
ESCALA: 1:50

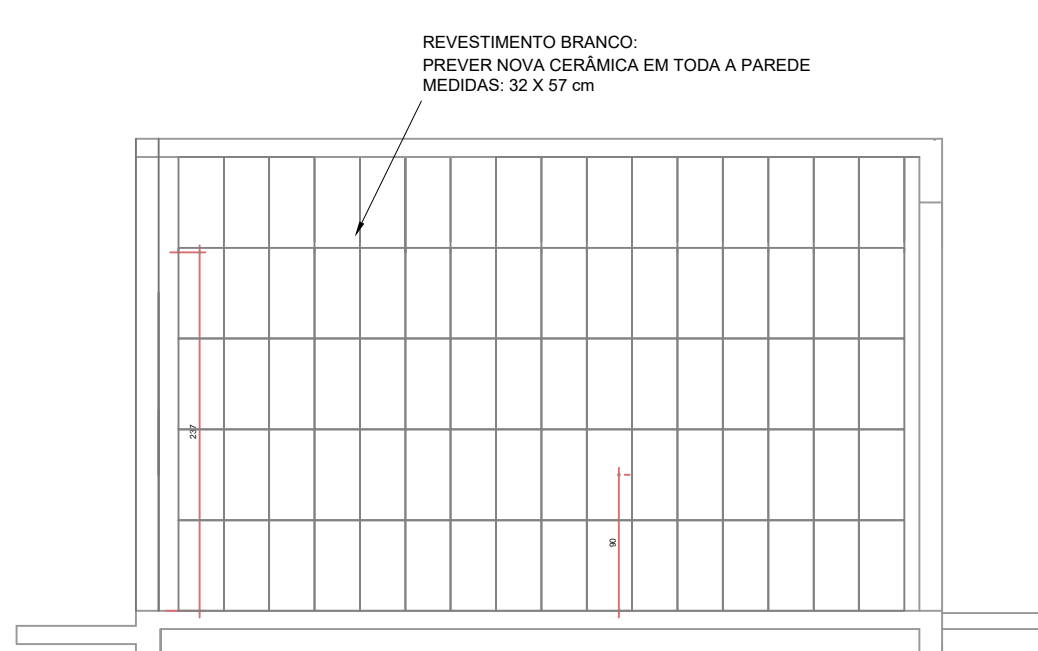

ELEVAÇÃO E
ESCALA: 1:50

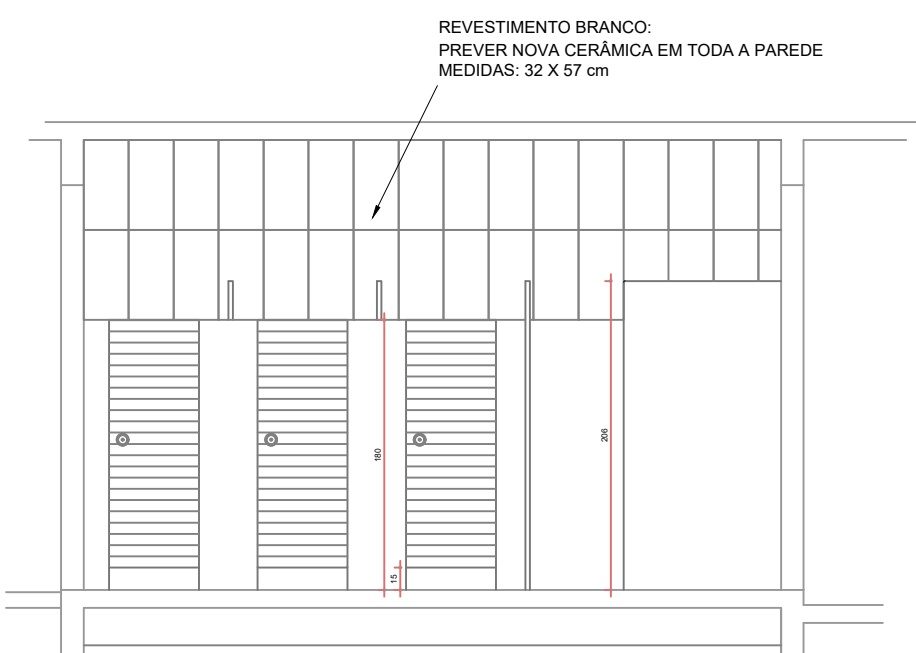


ELEVAÇÃO C
ESCALA: 1:50

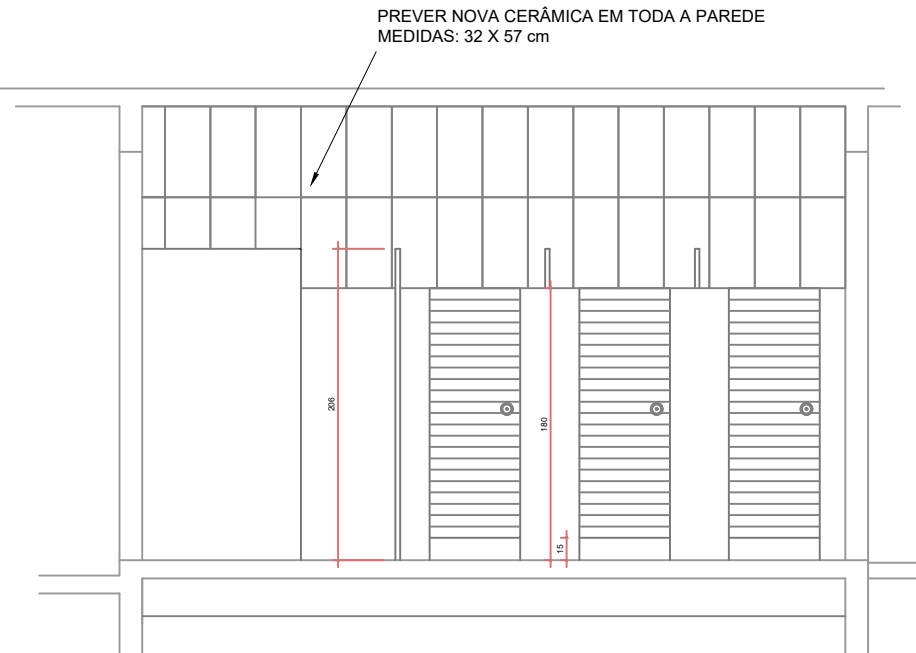


ELEVAÇÃO F
ESCALA: 1:50


PLANTA BAIXA SANITÁRIO PNE
ESCALA: 1:25

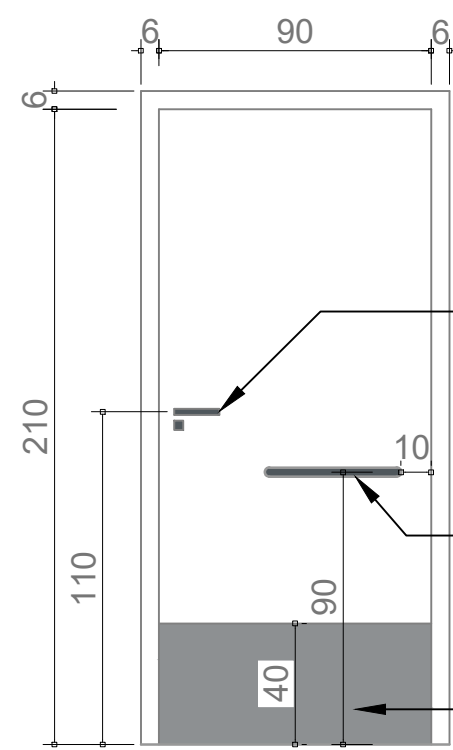


DETALHAMENTO PORTA DO SANITÁRIO PNE
ESCALA: 1:25

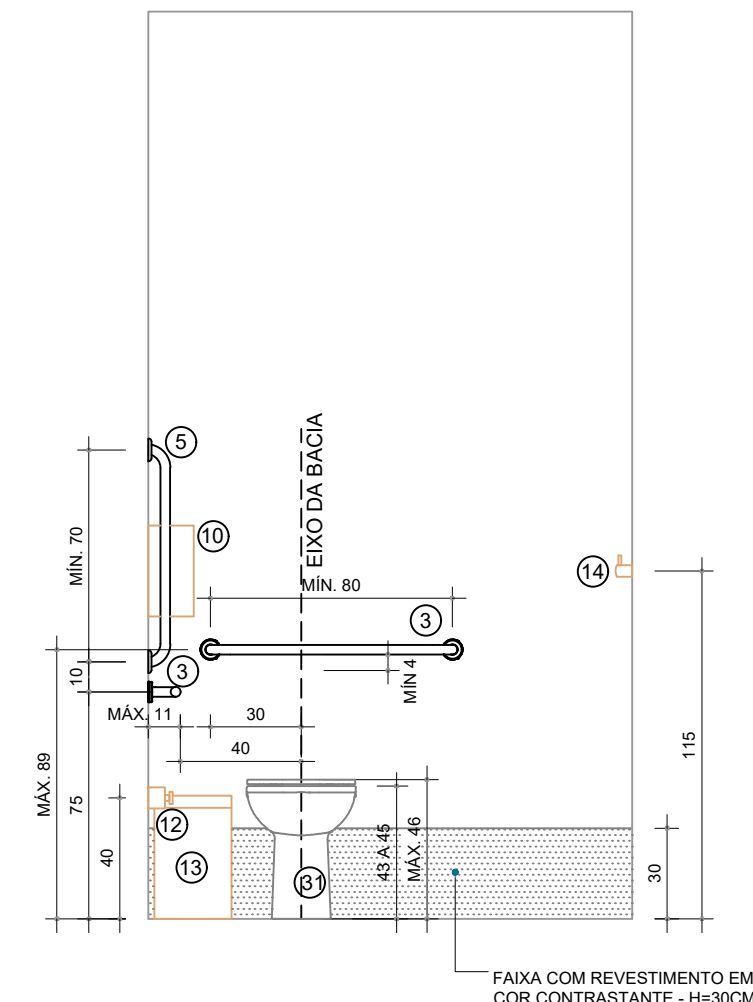


ELEVAÇÃO J
ESCALA: 1:25

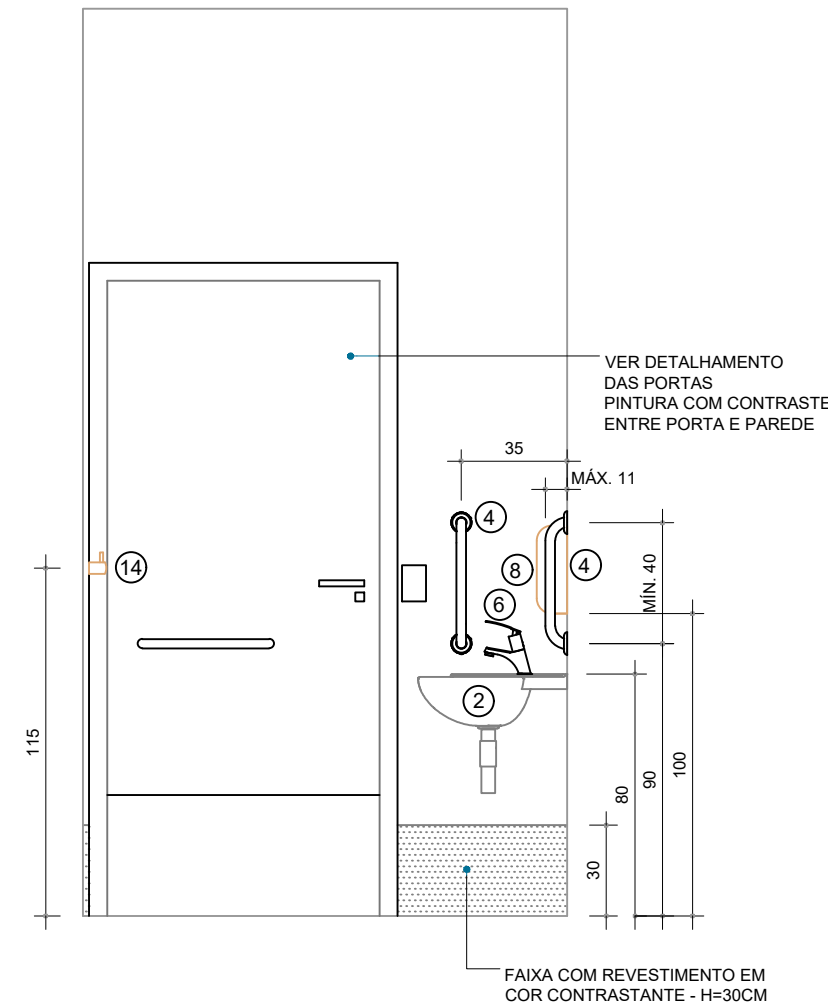

ELEVAÇÃO H
ESCALA: 1:25

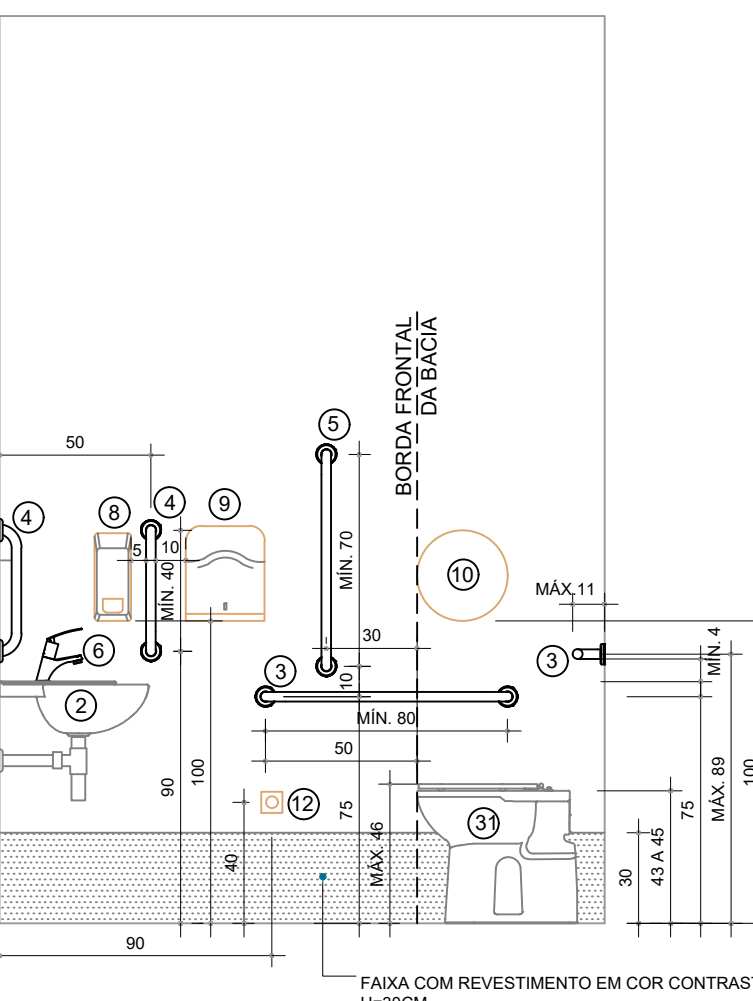

ELEVAÇÃO I
ESCALA: 1:25

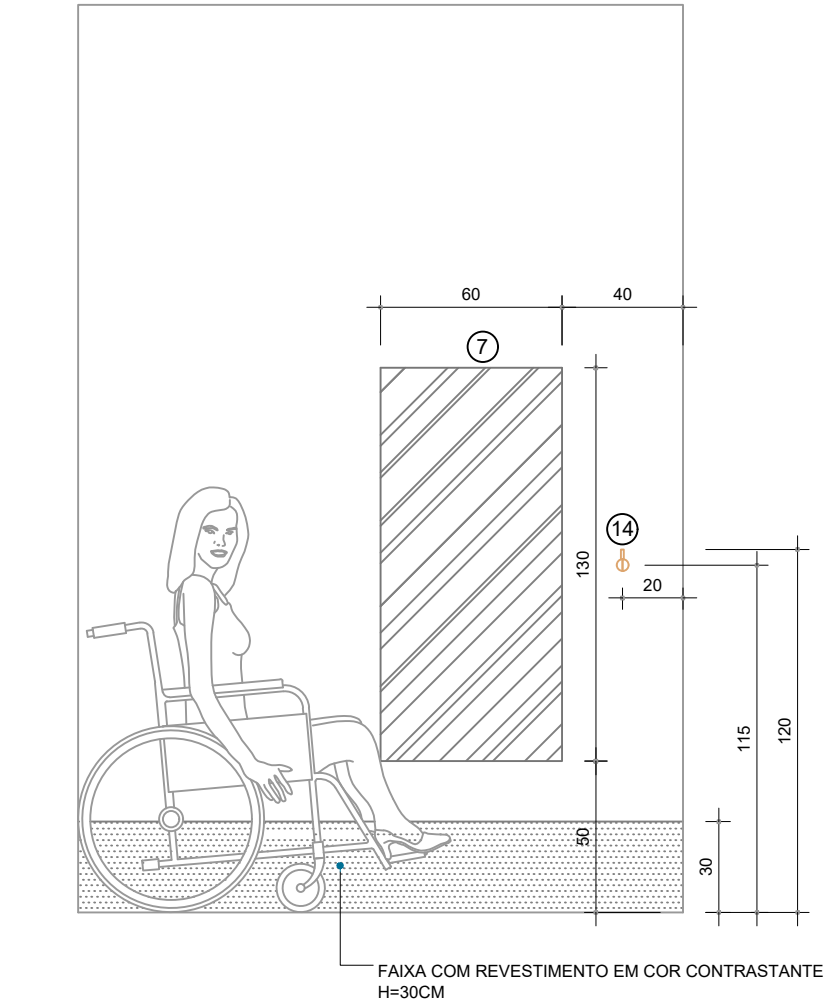

ELEVAÇÃO G
ESCALA: 1:25

LEGENDA


- BACIA SANITÁRIA P/ PCD SEM ABERTURA FRONTAL, ALTURA ENTRE 43 E 45CM EM RELAÇÃO AO PISO. COM ASSENTO PP BRANCO (SEM TAMPA), ALTURA MÁXIMA DE 46CM DO PISO AO ASSENTO. REF.: VOGUE PLUS CONFORTO P510 DECA OU EQUIVALENTE.
- LAVATÓRIO SUSPENSO DE CANTO, INSTALADO A 80CM DO PISO, COM SIFÃO RÍGIDO METÁLICO CROMADO COM COPO. REF.: LAVATÓRIO SUSPENSO MASTER DE CANTO COM MESA CUBAS SUSPENSAS, Cód. L76.17, DECA OU EQUIVALENTE.
- BARRA DE APOIO HORIZONTAL, COMPRIMENTO MÍNIMO DE 80CM, EM TUBO DE AÇO INOXIDÁVEL, Ø ENTRE 3 A 4,5CM, FIXADA NA PAREDE COM FLANGE COM 4 PARAFUSOS, NA ALTURA DE 75CM DO PISO ACABADO MEDIDOS PELO EIXO. REF.: Cód. 2310.1080, DECA OU EQUIVALENTE.
- BARRA DE APOIO VERTICAL, COMPRIMENTO MÍNIMO DE 40CM, EM TUBO DE AÇO INOXIDÁVEL, Ø ENTRE 3 A 4,5CM, FIXADA NA PAREDE COM FLANGE COM 4 PARAFUSOS, INSTALADO NA ALTURA DE 90CM DO PISO ACABADO MEDIDO PELO EIXO. REF.: DECA 2310.1040 OU EQUIVALENTE.
- BARRA DE APOIO VERTICAL, COMPRIMENTO MÍNIMO DE 70CM, EM TUBO DE AÇO INOXIDÁVEL, Ø ENTRE 3 A 4,5CM, FIXADA NA PAREDE COM FLANGE COM 4 PARAFUSOS. REF.: Cód. 2310.1070, DECA OU EQUIVALENTE.
- TORNEIRA EM LATÃO POLIDO COM ACABAMENTO CROMADO, PARA INSTALAÇÃO DE MESA, FUNCIONAMENTO HIDROMECÂNICO ACIONADO POR ALAVANCA E FECHAMENTO AUTOMÁTICO. REF.: DECA, DECAMATIC ECO Cód. 1173.C.CONF OU EQUIVALENTE
- ESPELHO DE CRISTAL INCOLOR COM BORDA POLIDA E FIXAÇÃO POR BOTÕES "FRANCESES" METÁLICOS CROMADOS. INSTALADO A 50CM DO PISO ACABADO. DIMENSÕES: 60CMX130CMX4MM (CXAXE).
- SABONETEIRA EM ABS COM RESERVATÓRIO, INSTALADA A 100CM NA FAIXA DE ALCANCE (80 A 120CM DO PISO ACABADO). REF.: J8 DA JSN OU EQUIVALENTE.
- SUORTE PARA PAPEL TOALHA EM ABS INSTALADO A 100CM NA FAIXA DE ALCANCE (80 A 120CM DO PISO ACABADO). REF.: N15B DA JSN OU EQUIVALENTE.
- SUORTE PARA PAPEL HIGIÊNICO, ROLO DE 300 A 400M, EM ABS, INSTALADO A 100CM NA FAIXA DE ALCANCE (ENTRE 80 A 120CM DO PISO ACABADO) E NO ALINHAMENTO COM A BACIA SANITÁRIA. REF.: S13, START ABS DA JSN OU EQUIVALENTE.
- VÁLVULA DE DESCARGA COM CORPO EM LATÃO FUNDIDO, ACIONAMENTO HIDRÁULICO, REGISTRO INTEGRADO PARA REGULAR OU FECHAR A VAZÃO DE ÁGUA, NA BITOLA DE 1 1/2". ACABAMENTO DE LATÃO FUNDIDO COM PAREDES ESPESAS, REVESTIMENTO CROMADO, ACIONAMENTO COM ALAVANCA. INSTALADA A 100CM DO PISO ACABADO, A DEPENDER DO MODELO ESCOLHIDO. REF.: VÁLVULA DE DESCARGA, Cód. 2565.C.112 CONF. DECA OU EQUIVALENTE.
- BOTÃO DE ACIONAMENTO DO ALARME SONORO E VISUAL, INSTALADO A 40CM DO PISO. REF.: ABAFIRE, Cód. AFKITPNE.
- LIXEIRA INOX COM TAMPA BASCULANTE, CAPACIDADE MÍNIMA 20 LITROS. ACABAMENTO POLIDO. REF.: Cód. 94542/020, SWING, TRAMONTINA.
- CABIDE DE PAREDE, ACABAMENTO CROMADO, SEM PARAFUSOS A MOSTRA, INSTALADO A 115CM DO PISO. REF.: DOCOL SINGLE, Cód. 158206, OU EQUIVALENTE.
- ESPELHO DE CRISTAL INCOLOR COM BORDA POLIDA E FIXAÇÃO POR BOTÕES "FRANCESES" METÁLICOS CROMADOS. INSTALADO A 90CM DO PISO ACABADO. DIMENSÕES: 60CMX90CMX4MM (CXAXE).
- LAVATÓRIO COM COLUNA SUSPENSA, EM LOUÇA BRANCA, INSTALADO A 80CM DO PISO. REF.: LAVATÓRIO COM COLUNA SUSPENSA THEMIA INCEPA Cód. 25006 OU EQUIVALENTE.
- TAMPO DE GRANITO (100X55CM), RODATAMPO COM H=10CM, CANTO COM RAIO DE 20CM, E SAIA COM 7CM, INSTALADO A 80CM DO PISO, COM VÃO LIVRE INFERIOR DE NO MÍNIMO 73CM DO PISO, COM 1 CUBA DE LOUÇA BRANCA PARA EMBUTIR OVAL, COM DIMENSÃO MÍNIMA DE 30CM (REF.: L37 DECA OU EQUIVALENTE), SIFÃO RÍGIDO METÁLICO CROMADO COM COPO.
- DISPENSADOR PARA SABONETE LÍQUIDO DE MESA, ACABAMENTO CROMADO DE ALTA RESISTÊNCIA À CORROSÃO, ACIONAMENTO HIDROMECÂNICO, RESERVATÓRIO COM CAPACIDADE DE 1,00 LITRO. INSTALADO NO TAMPO DE GRANITO. REF.: 17200006-PRESSMATIC DOCOL OU SIMILAR.

APROVAÇÕES

QUADRO DE REVISÕES	DATA	DESENHO
REVISÃO	DESCRIÇÃO	
R00	EMISSIONAL	BRUNO KONS
R01	REVISÃO	BRUNO KONS
R02	REVISÃO	BRUNO KONS


PROPRIETÁRIO	RESPONSÁVEL TÉCNICO
MUNICÍPIO DE JOINVILLE 83.169.623/0001-10	BRUNO FRANCISCO KONS Engenheiro Civil CREA/SC: 143928-1
EQUIPE TÉCNICA DA EMPRESA BRUNO FRANCISCO KONS ENGENHEIRO CIVIL CREA/SC: 143928-1 DOUGLAS VILL ENGENHEIRO CIVIL CREA/SC: 119627-2 TARCÍSIO NONES ENGENHEIRO ELETRICISTA CREA/SC 137475-0 LARISSA WITTE ARQUITETA E URBANISTA CAU/SC 89628-4	
PROPRIETÁRIO	MUNICÍPIO DE JOINVILLE
ENDEREÇO	AV. ALVINO HANSEN, 1250 - ADHEMAR GARCIA, JOINVILLE - SC CEP: 89.230-700
EDIFICAÇÃO	CAIC PROF. MARIANO COSTA
PROJETO	ARQUITETÔNICO
CONTEÚDO	PLANTA DE DETALHES
ARQUIVO	MUNICÍPIO - PROJETO ARQUITETÔNICO
ETAPA	EXECUTIVO
ESCALA	INDICADA
Nº PROJETO	7174314-5
Nº CONTRATO	259/2019
DATA	AGOSTO/2019
FOLHA	ARQ08/09

MVK ENGENHARIA E CONSTRUÇÕES (EIRELI) CREA nº 144807-6 | CAU nº 42791-1 | CNPJ 26.204.926/0001-26
RUA CAMPOS NOVOS, 208 - GARCIA, BLUMENAU/ SC | CEP 89.022-080 | Fone: (47) 3041-3020 | contato@mvkengenharia.com.br

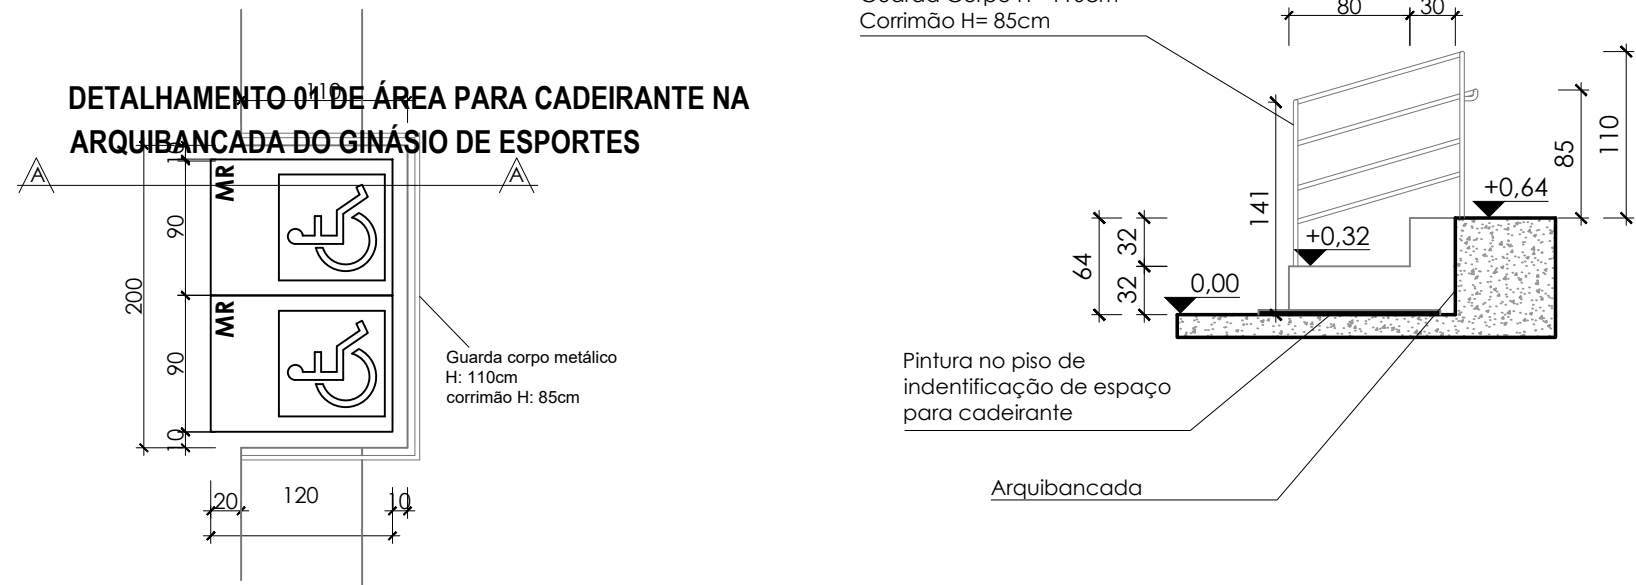


PLANTA BAIXA
ESCALA: 1:50


CORTE A - A
ESCALA: 1:50

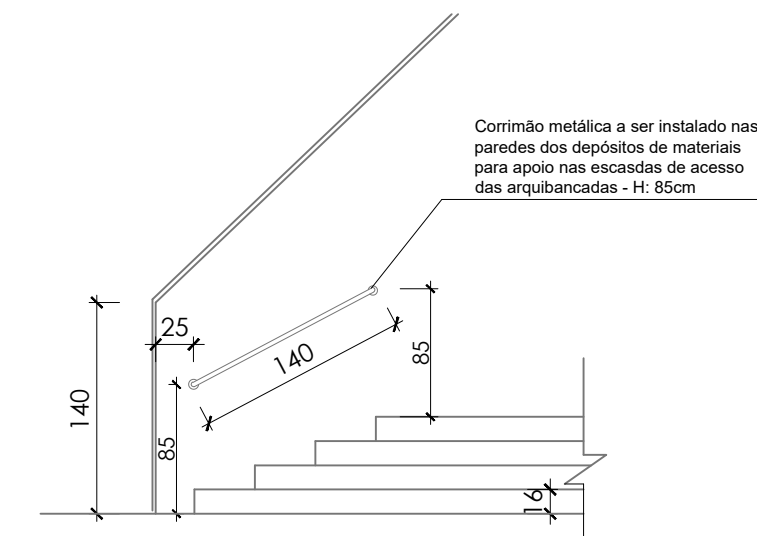


DETALHAMENTO PARA INSTALAÇÃO DE
CORRIMÃO NAS ESCADAS
ESCALA: 1:25

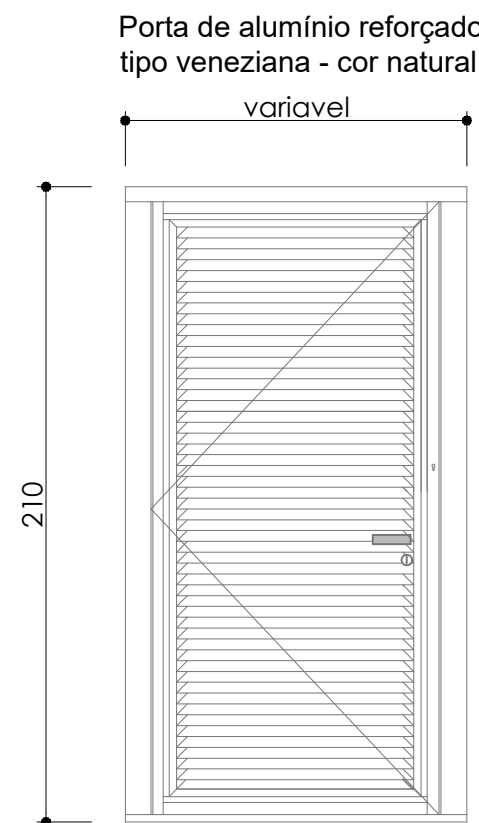


DETALHE PORTAS DE
ACESSO AOS SANITÁRIOS
E SALAS DE EDUCAÇÃO
ESCALA: 1:25

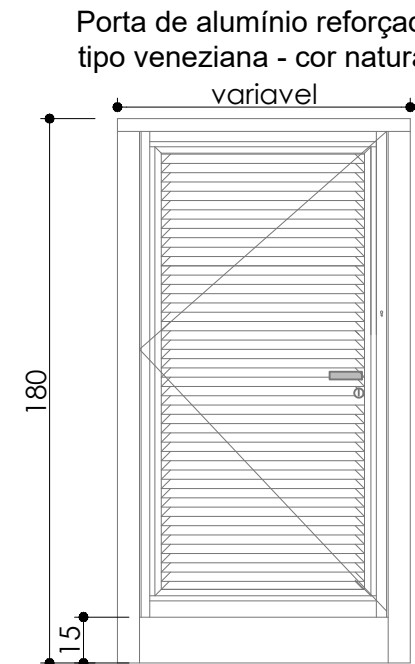

DETALHE PORTAS INTERNAS
ISNTALADAS JUNTO A DIVISÓRIAS DE
CHUVEIROS E VASOS SANITÁRIOS
ESCALA: 1:25

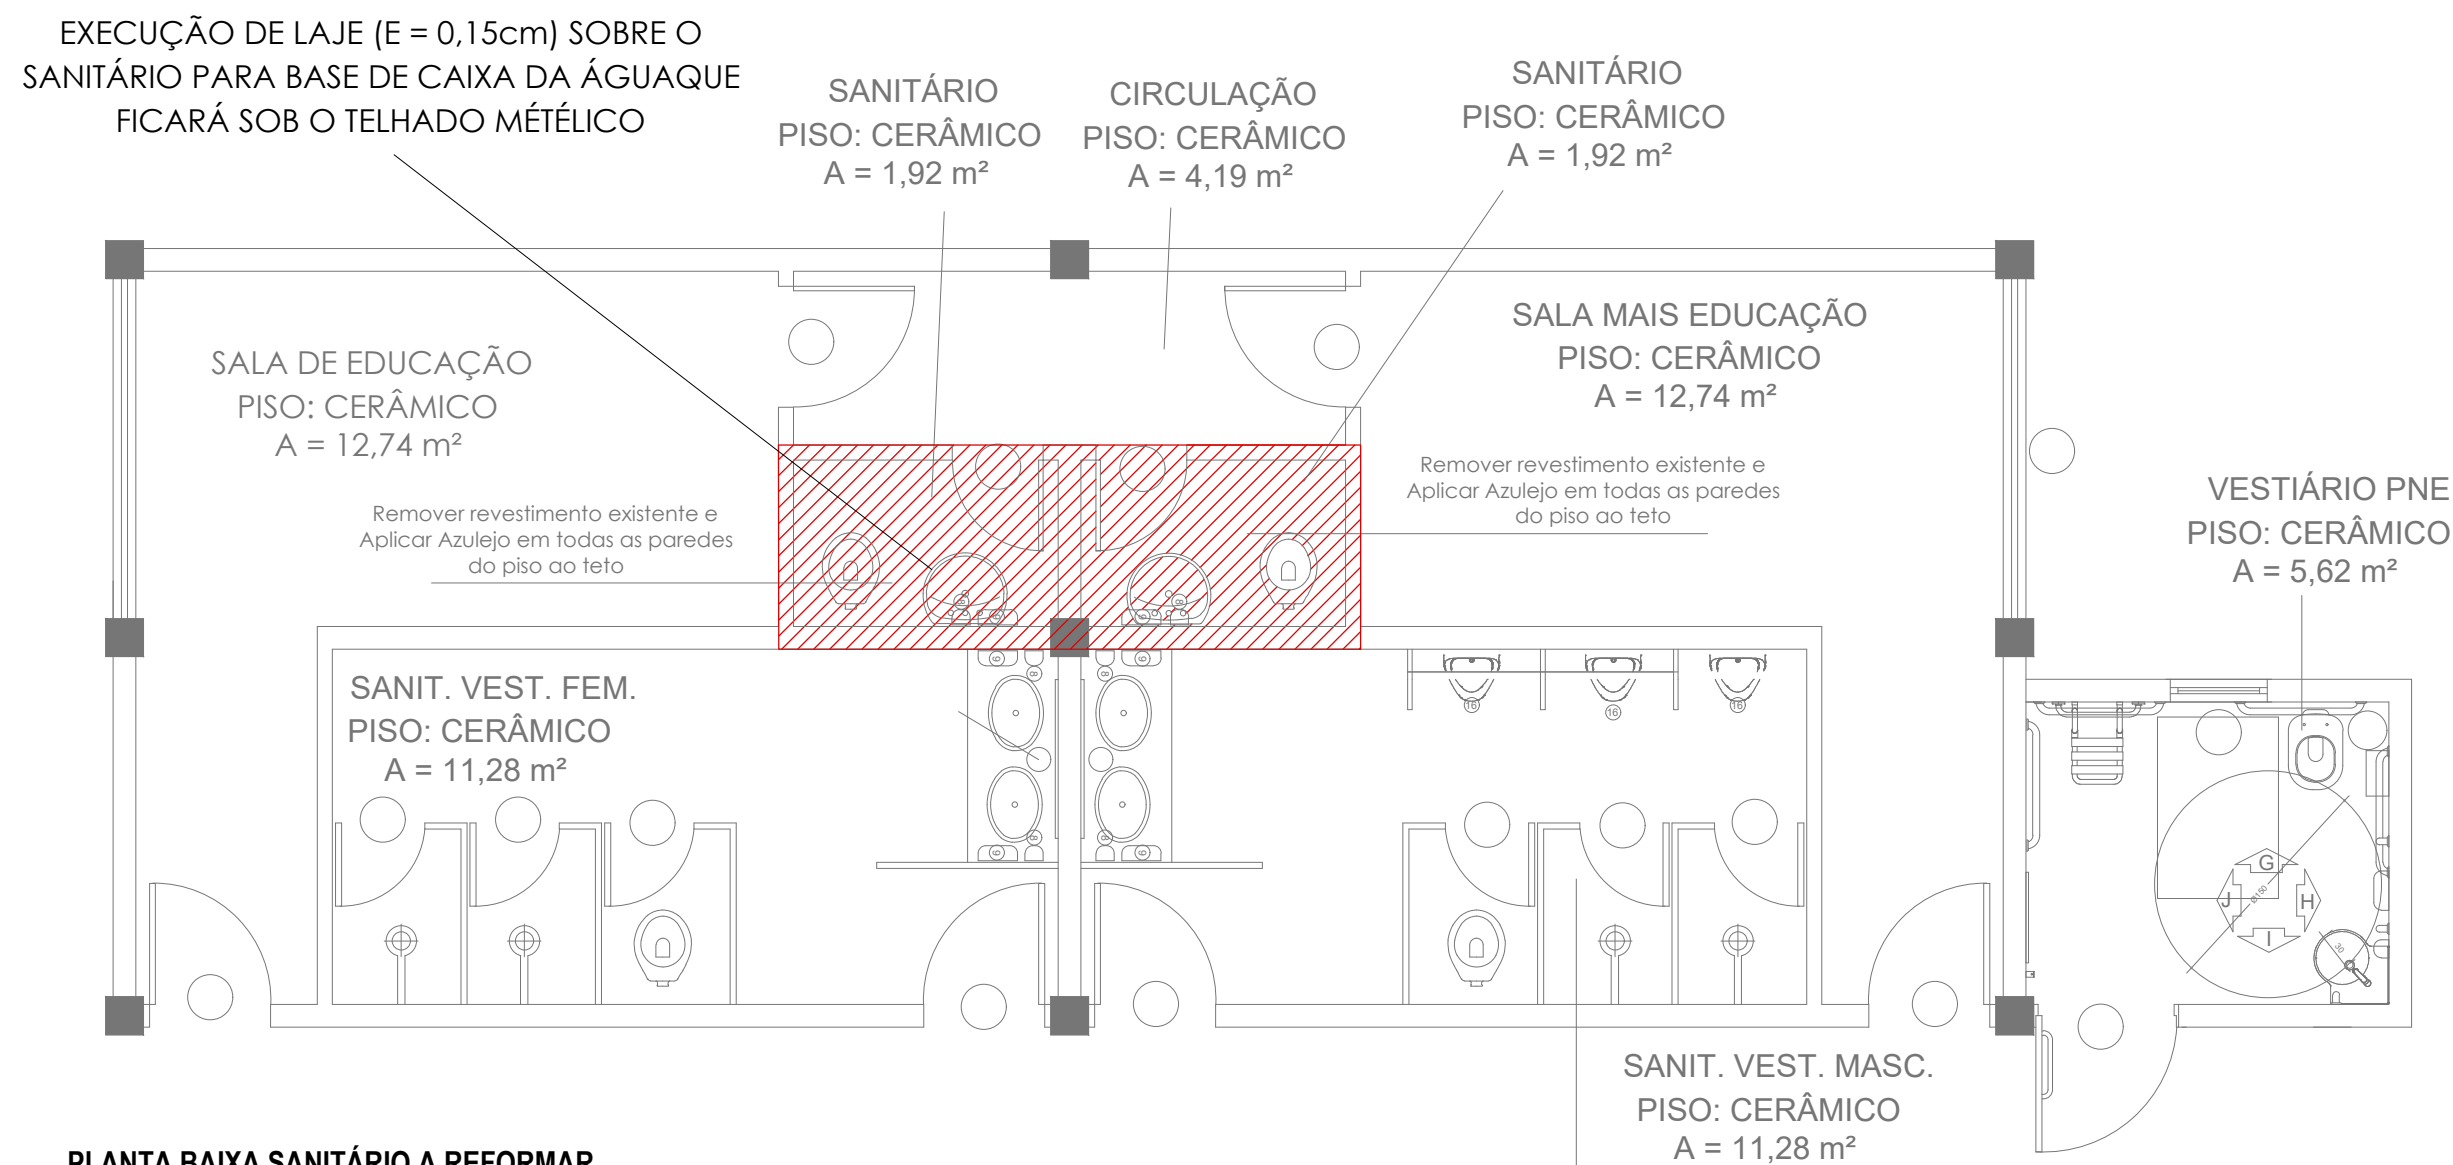

PLANTA BAIXA SANITÁRIO A REFORMAR
ESCALA: 1:50

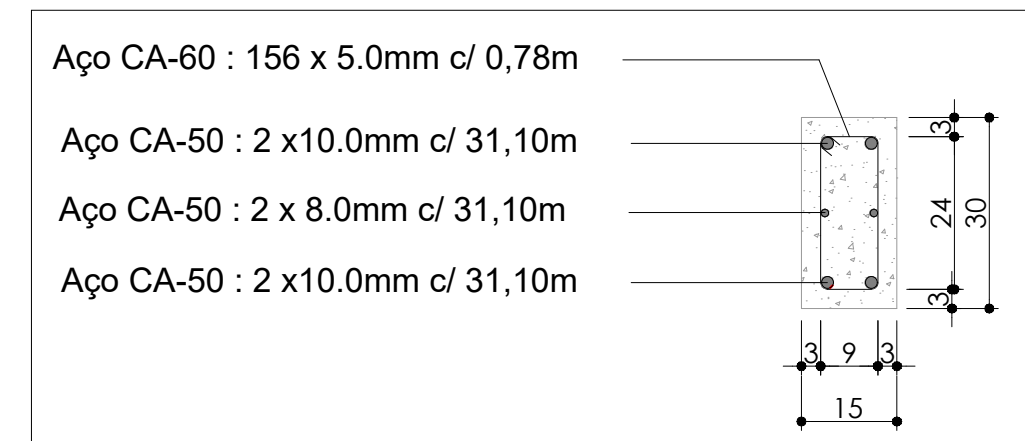


PAREDE EM COBOGÓ
(Elemento Vazado Bloquete
em concreto modelo Fp053)

ARQUIBANCADA

VIGA DE BASE PARA PAREDE EM COBOGÓ

DETALHE DO FECHAMENTO LATERAL EM COBOGÓ
ESCALA: 1:25

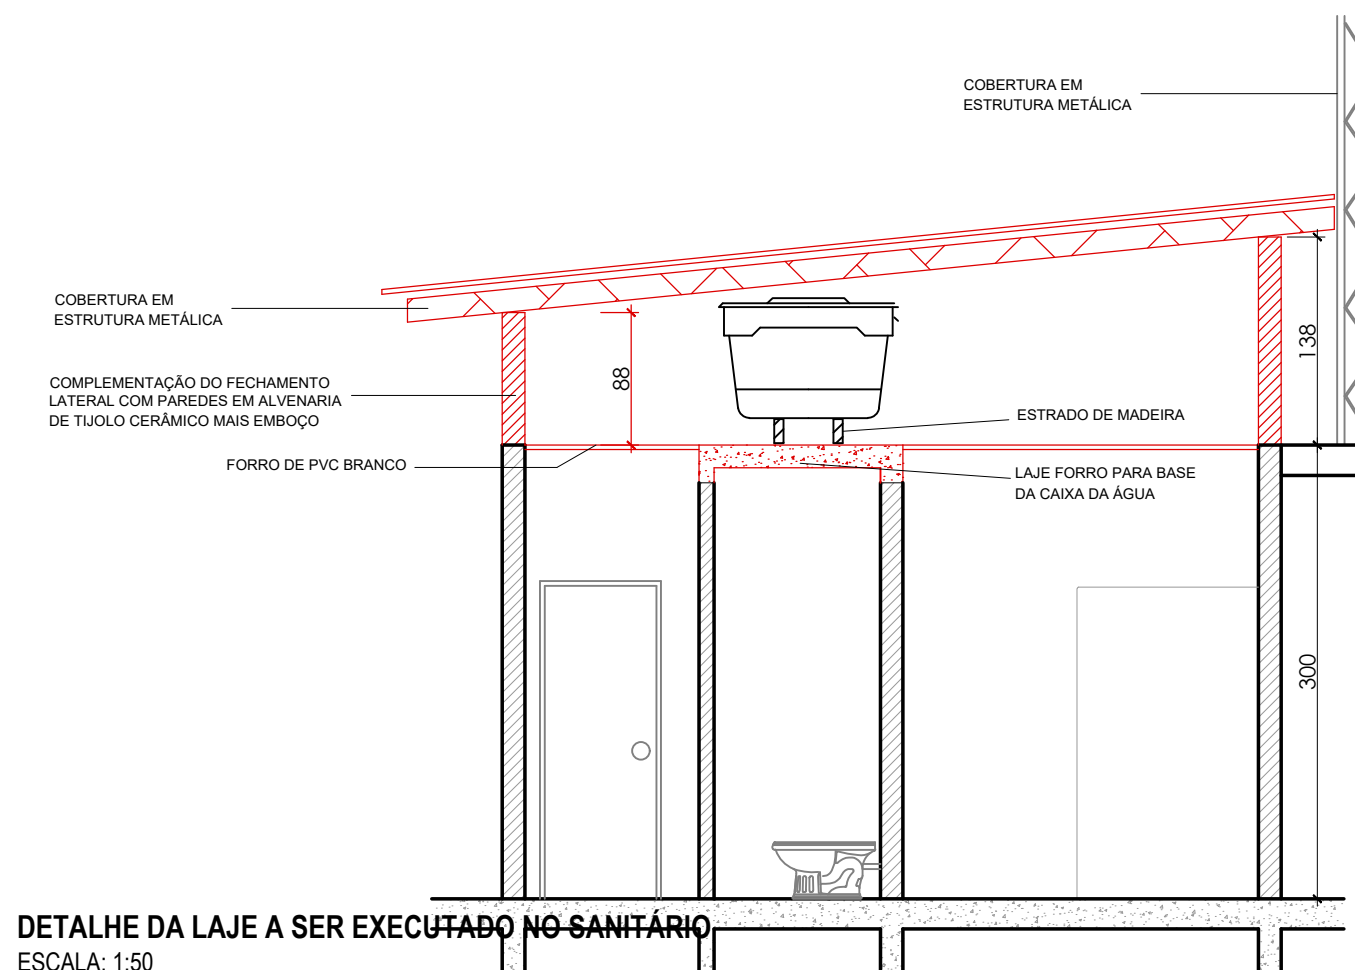

DETALHE DA LAJE A SER EXECUTADO NO SANITÁRIO
ESCALA: 1:50

QUADRO DE REVISÕES		DATA	DESENHO
REVISÃO	DESCRIÇÃO		
R00	EMIÇÃO INICIAL	25/09/2019	BRUNO KONS
R01	REVISÃO	14/10/2019	BRUNO KONS
R02	REVISÃO	15/11/2019	BRUNO KONS

APROVAÇÕES

PROPRIETÁRIO	RESPONSÁVEL TÉCNICO
MUNICÍPIO DE JOINVILLE 83.169.623/0001-10	BRUNO FRANCISCO KONS Engenheiro Civil CREA/SC: 14.9208-1



EQUIPE TÉCNICA DA EMPRESA
BRUNO FRANCISCO KONS
ENGENHEIRO CIVIL
CREA/SC: 14.9208-1
DOUGLAS VILL
ENGENHEIRO CIVIL
CREA/SC: 11.9627-2
TARCÍSIO NONES
ENGENHEIRO ELETRICISTA
CREA/SC 137475-0
LARISSA WITTE
ARQUITETA E URBANISTA
CAU/SC 89628-4

PROPRIETÁRIO	ENDEREÇO	EDIFICAÇÃO	PROJETO	CONTEÚDO	ARQUIVO	ETAPA	ESCALA	INDICADA	DATA
MUNICÍPIO DE JOINVILLE	AV. ALVINO HANSEN, 1250 - ADHEMAR GARCIA, JOINVILLE - SC CEP: 89.230-700	CAIC PROF. MARIANO COSTA	ARQUITETÔNICO	PLANTA DE DETALHES	ARQUIVO	ETAPA	ESCALA	INDICADA	AGOSTO/2019

MVK ENGENHARIA E CONSTRUÇÕES (EIRELI) CREA nº 144807-6 | CAU nº 42791-1 | CNPJ 26.204.926/0001-26
RUA CAMPOS NOVOS, 208 - GARCIA, BLUMENAU/ SC | CEP 89.022-080 | Fone: (47) 3041-3020 | contato@mvkengenharia.com.br