


PLANTA ESQUEMÁTICA - 4º PAVIMENTO  
 ESCALA: 1:100

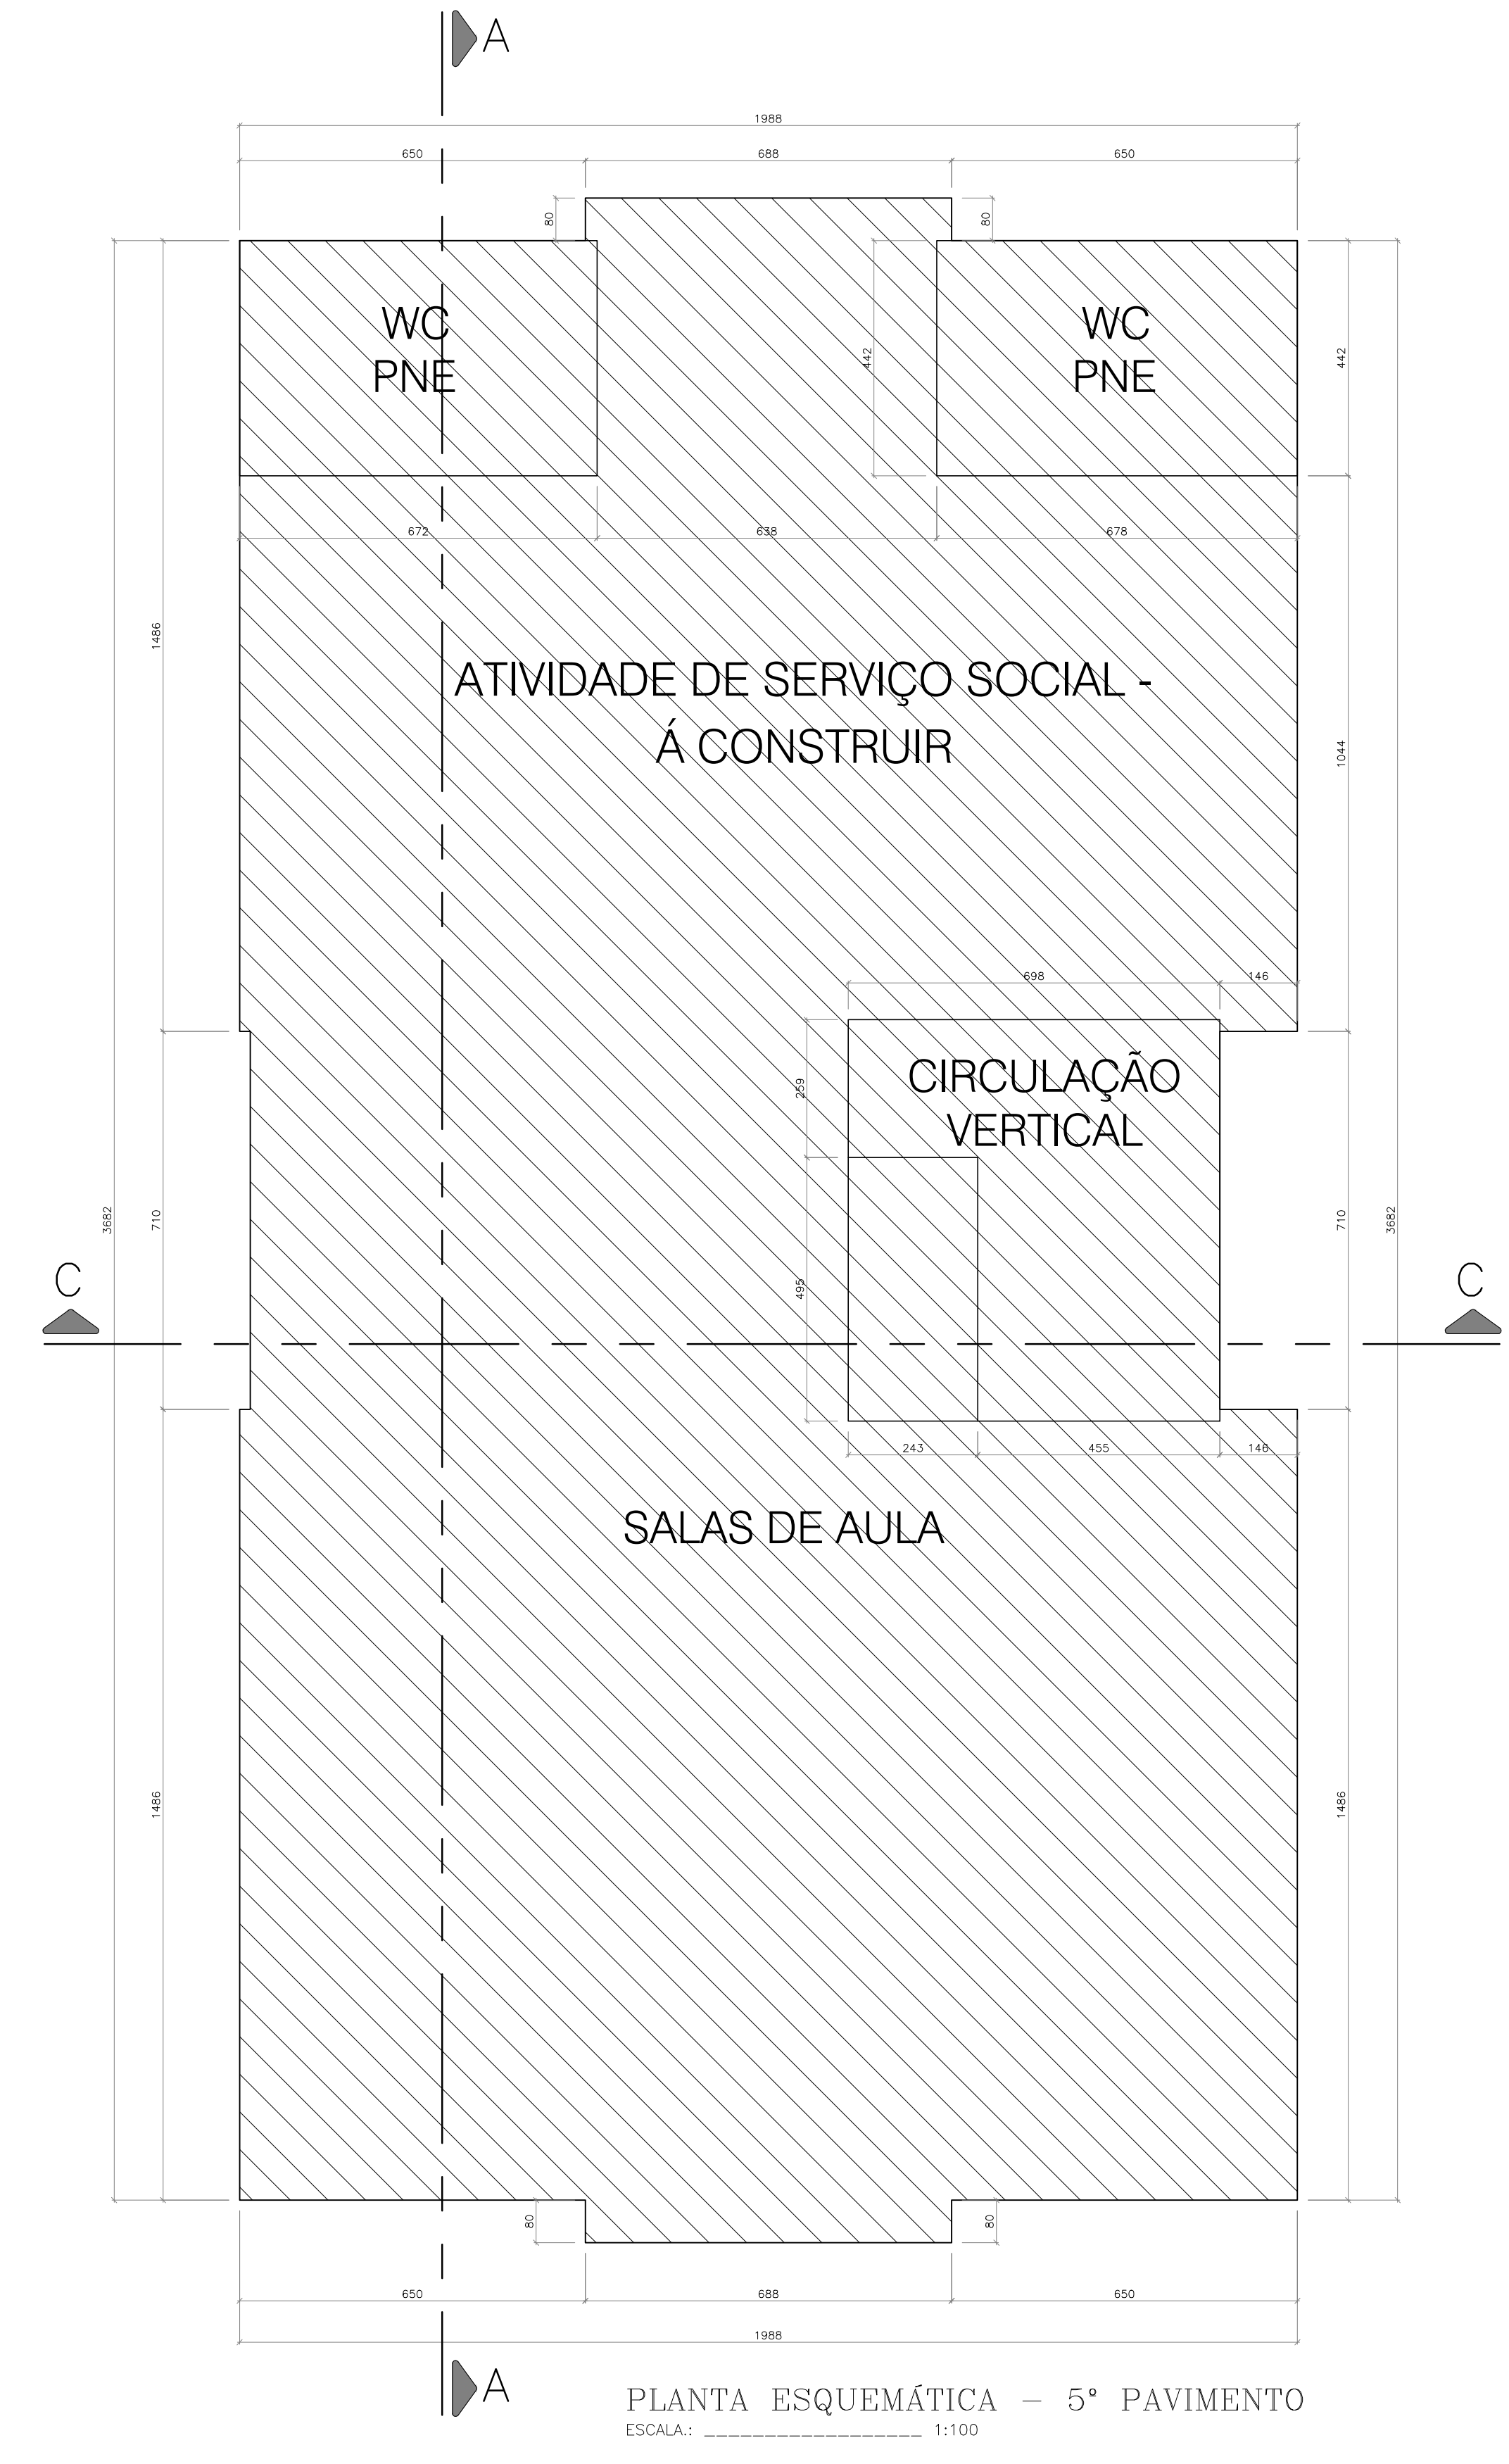

PLANTA ESQUEMÁTICA - 5º PAVIMENTO  
 ESCALA: 1:100

REVISÕES			
Nº	DATA	DESCRIÇÃO	ASSINATURA
*AS BUILT*			

**LOTUS ENGENHARIA & CONSULTORIA**  
 Rua Orestes Guimarães, 218 - Centro - 89201-265 - Joinville - SC  
 Fone: (47) 3472-0828/9103-0014  
 jardel@lotusengenharia.com.br

**SESC**  
 SERVIÇO SOCIAL DO COMÉRCIO  
 DEPARTAMENTO REGIONAL  
 SANTA CATARINA  
 Rua Felipe Schmidt, 785 - Centro - Florianópolis  
 CEP: 88.010.002 - Fone/Fax: (48) 3251-4800  
 sesc-sc@sesc-sc.com.br

**LEGAL**

Local: CENTRO DE ATIVIDADES DE JOINVILLE  
 End: Rua Itaipópolis, 470 - Bairro América - Joinville/Santa Catarina - 89204-100 Tel: (47) 3433-3100

Obra: BLOCO DA PISCINA TÉRMICA

Conteúdo: PLANTAS ESQUEMÁTICAS 4º E 5º PAVIMENTO

Proprietário: SERVIÇO SOCIAL DO COMÉRCIO	Resp. Técnico: ENG. CARLOS AUGUSTO EMERY CADE CREA 052624-7
--	--

Autor do Projeto: ARQ. Moira Meurer Reichert  
 CAU A 50317-7 - SESC/DR-SC/DAF/SPD

Co-Autor do Projeto: ARQ. Joel Grizot  
 CAU A 47285-9

ARQ. Marcelo Farias Rodrigues  
 CAU A 24938-6

ARQ. Jardel Brizot  
 CREA 053.726-1

Arguente: LEQ-PISCINA CAJ/DWG  
 Desenho: JOEL  
 Escala: Indicado  
 Data: 26/06/2018

**06**  
Total: 10