 


ESQUEMA VERETICAL AA
ESCALA: 1:100



REVISÕES			
NR	DATA	DESCRIÇÃO	ASSINATURA

AS BUILT

LOTUS ENGENHARIA & CONSULTORIA
Rua Orestes Guimarães, 218 - Centro - 89201-265 - Joinville - SC
Fone: (47) 3472-0828/9103-0014
jardel@lotusengenharia.com.br

SERVIÇO SOCIAL DO COMÉRCIO
DEPARTAMENTO REGIONAL
SANTA CATARINA
Rua Felipe Schmidt, 785 - Centro - Florianópolis
CEP: 88.010-002 - Fone/Fax: (48) 3251-4800
sesc-sc@sesc-sc.com.br

LEGAL

Local CENTRO DE ATIVIDADES DE JOINVILLE
End.: Rua Itaipópolis, 470 - Bairro América - Joinville/Santa Catarina - 89204-100 Tel: (47) 3433-3100

Obra BLOCO DA PISCINA TÉRMICA

Conteúdo ESQUEMA VERTICAL AA

Proprietário: SERVIÇO SOCIAL DO COMÉRCIO **Resp. Técnico executivo:** ENG. CARLOS AUGUSTO EMERY CADE
CREA 052624-7

Autor do Projeto _____ **Prancha n°** _____

ARQ. Maiara Meurer Reichert
CAU A 50317-7 - SESC/DR-SC/DAF/SPD **Assinatura** _____ **08**

Co-Autor do Projeto
ARQ. Joel Brizot ARQ. Marcelo Farias Rodrigues ARQ. Jardel Brizot
CAU A 47285-9 CAU A 24938-6 CAU A 053726-1 **10**

Arquivo LEG-PISCINA CAJ.DWG **Desenho** JOEL **Escala** Indicado **Data** 25/06/2018