 


ESQUEMA VERTICAL BB
ESCALA: 1:100



REVISÕES			
Nº	DATA	DESCRIÇÃO	ASSINATURA
AS BUILT			

LOTUS ENGENHARIA & CONSULTORIA
 Rua Orestes Guimarães, 218 - Centro - 89201-265 - Joinville - SC
 Fone: (47) 3472-0828/9103-0014
 jardel@lotusengenharia.com.br

SESC SERVIÇO SOCIAL DO COMÉRCIO
 DEPARTAMENTO REGIONAL SANTA CATARINA
 Rua Felipe Schmidt, 785 - Centro - Florianópolis
 CEP: 88.010-002 - Fone/Fax: (48) 3251-4800
 sesc-sc@sesc-sc.com.br

Projeto **LEGAL**

Local: CENTRO DE ATIVIDADES DE JOINVILLE
 End.: Rua Itaipópolis, 470 - Bairro América - Joinville/Santa Catarina - 89204-100 Tel: (47) 3433-3100

Obra: BLOCO DA PISCINA TÉRMICA

Conteúdo: ESQUEMA VERTICAL BB

Proprietário: SERVIÇO SOCIAL DO COMÉRCIO
 Resp. Técnico: ENG. CARLOS AUGUSTO EMERY CADE
 CREA 052624-7

Assinatura: _____
 Autor do Projeto: _____ Prancha nº: _____

ARQ. Maiara Meurer Reichert
 CAU A 50317-7 - SESC/DR-SC/DAF/SPD
 Assinatura: _____ **09**

Co-Autor do Projeto: ARQ. Joel Brizot (CAU A 47285-9), ARQ. Marcelo Farias Rodrigues (CAU A 24938-6), ARQ. Jardel Brizot (CAU A 47285-9)
 Escala: Indicado
 Data: 25/06/2018

Arguente: LEQ-PISCINA CAJ/DWG
 Desenho: JOEL
 Escala: Indicado
 Data: 25/06/2018