

Planta Nivel -3,20

SÍMBOLO	DESCRIÇÃO
	LOMBADA DE EMERGÊNCIA NOS BLOCOS AUTOMÁTICO (EXTINTOR)
	EXTINTOR PARA DESABASTE (EXTINTOR)
	SINALIZADOR DE FUGA DE INCÊNDIO (SINALIZADOR) (EXTINTOR)
	SAÍDA DE EMERGÊNCIA NOS BLOCOS AUTOMÁTICO COM RELEVOS "SINAL" E RELEVA
	SINALIZADOR DE FUGA DE INCÊNDIO (SINALIZADOR)

REVISÕES	DATA	ASSINATURA

APROVAÇÃO/PMJ CBVU

CENTRO DE EVENTOS DE JOINVILLE
 Av. Beira Rio - América
PREFEITURA MUNICIPAL DE JOINVILLE
 Governo Luiz Henrique / Marco Tebaldi
FUNDAÇÃO CULTURAL DE JOINVILLE
IPPUJ **FUNDAÇÃO INSTITUTO DE PESQUISA E PLANEJAMENTO URBANO DE JOINVILLE**

PROJETOS DE PROJETO ARQUITETÔNICO:

Arq. NORBERTO SZANZERLA (ASSINATURA) RESPONSÁVEL TÉCNICO DE OBRA
 CREA: 25.464-1/SC

Arq. VÂNIO LESTER KUNTZE (ASSINATURA) ADI
 CREA: 25.452-2/SC

Arq. MARCEL VERNON VIEIRA (ASSINATURA) (ASSINATURA)
 CREA: 25.529-1/SC

ARQUITETURA
 TRES DIMENSÕES ARQUITETURA CONSTRUÇÃO E REPRESENTAÇÃO LTDA
 ARQUITETO WALTER R. ZILKATHI CREA 20755-0/SC
 Rua Fontaine - Distrito Anchieta - Joinville - SC 89202-180 - Joinville - SC


PROJETOS DE PROJETO ARQUITETÔNICO C/ ROTAS DE FUGA E PREV. DE INCÊNDIO
 Arq. WALTER R. ZILKATHI (ASSINATURA, RESPONSABILIDADE)
 CREA: 20755-0/SC

Arq. RITA DE CÁSSIA F. OLIVEIRAS (ASSINATURA)
 CREA: 02.242-1-SC

CONTRATO Nº 007-97
 Assinado por: JULIANO/ANA CAROLINA

Planta Nivel -3,20

Projeto: ASB02/07

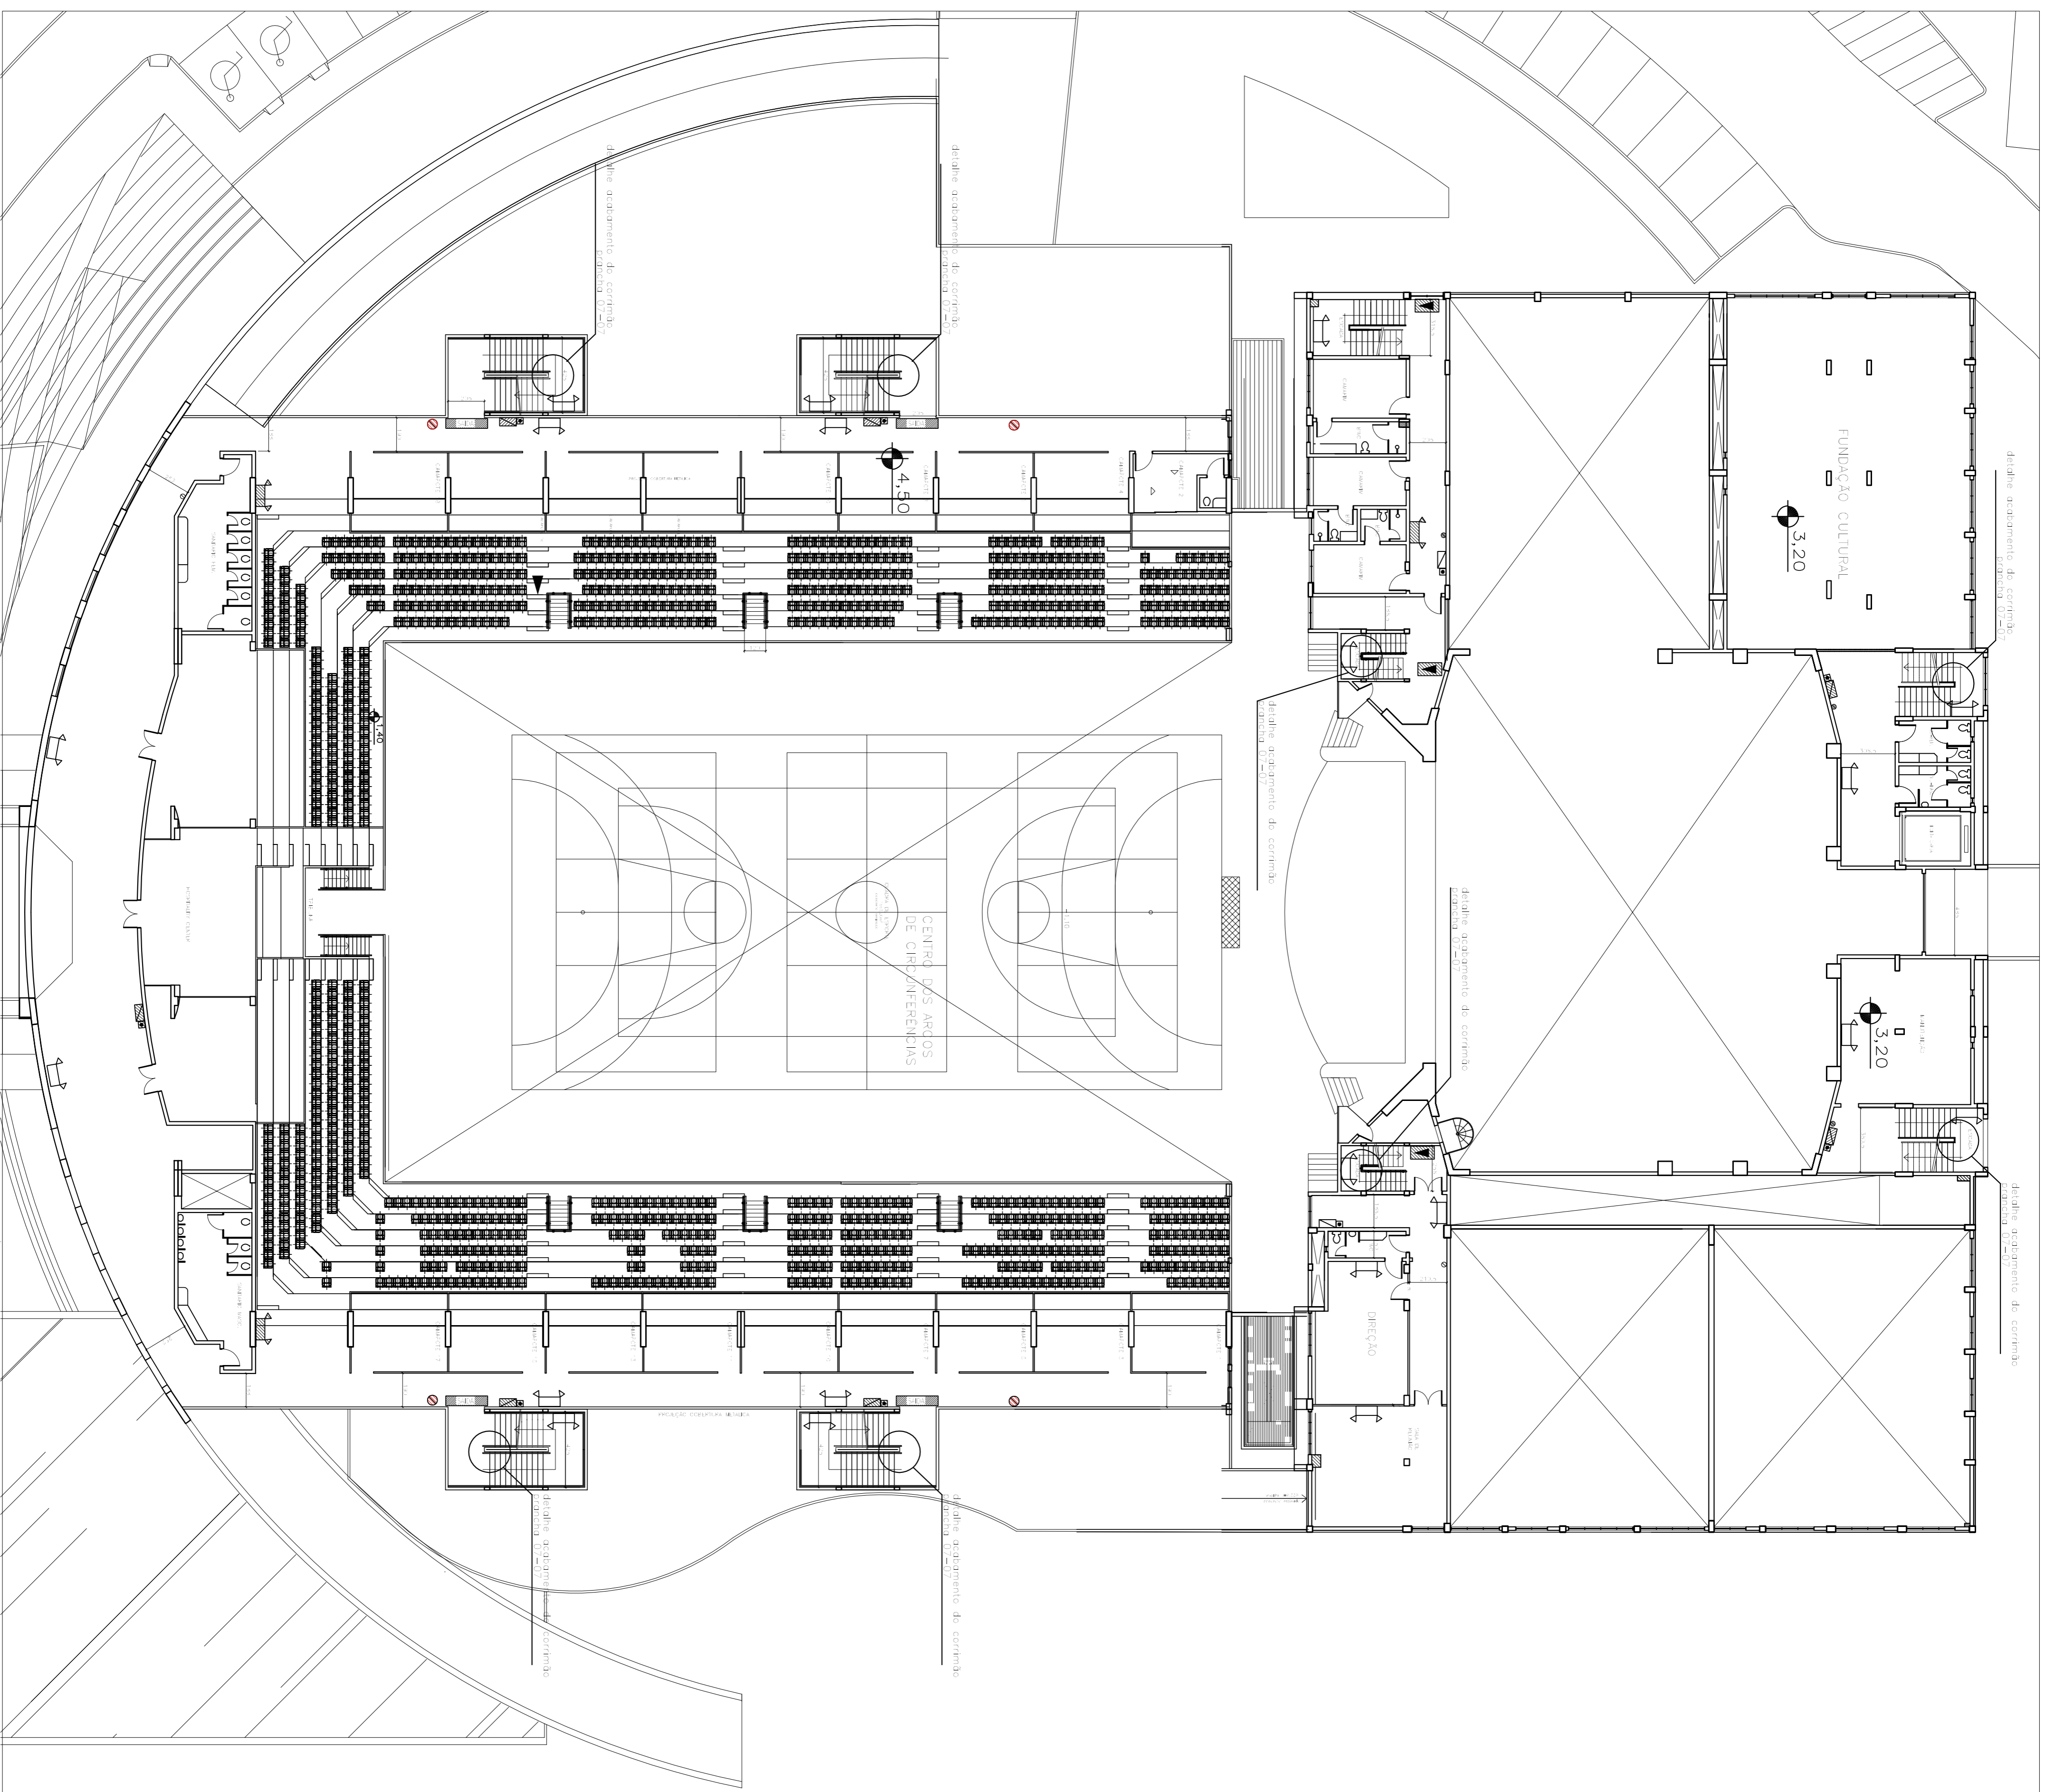

Planta Nivel 1,40/3,20/4,50
escala 1:200

SÍMBOLO	DESCRIÇÃO

REVISÕES	DATA	ASSINATURA

CENTRO DE EVENTOS DE JOINVILLE
 Av. Beira Rio – América
PREFEITURA MUNICIPAL DE JOINVILLE
 Governo Luiz Henrique / Marco Tebaldi
FUNDAÇÃO CULTURAL DE JOINVILLE
IPPUI FUNDAÇÃO INSTITUTO DE PESQUISA E PLANEJAMENTO URBANO DE JOINVILLE

PROFESSOR DO PROJETO ARQUITETÔNICO	RESPONSÁVEL TÉCNICO DA OBRA
Arq. NORBERTO SGANZERLA CREA 25.446-4 / SC (ASSINATURA)	
Arq. VÂNIO LESTER KUNTZE CREA 25.585-3 / SC (ASSINATURA)	
Arq. MARCEL VIRMOND VIEIRA CREA 25.559-3 / SC (ASSINATURA)	

TIPO DE PROJETO	OBJETIVO	PROFESSOR DO PROJETO	RESPONSÁVEL TÉCNICO DA OBRA
ARQUITETURA TRÊS DIMENSÕES ARQUITETURA CONSTRUÇÃO E REPRESENTAÇÃO LTDA ARQUITETO WALTER R. ZEMATH CREA 25.559-3 / SC		Arq. WALTER R. ZEMATH CREA 25.559-3 / SC	
AS BUILT ARQUITETÔNICO C/ ROTAS DE FUGA E PREV. DE INCÊNDIO		Arq. RITA DE CÁSSIA F. GUIMARÊS CREA 02.247-1-SC	
CONSTRUTIVO			
PLANTA NÍVEL 1,40 / 3,20 / 4,50			
PROJETO: EVEREIRO/2002	Escala: 1:200	Código: 007-97	Número: ASB04/07
PROFESSOR DO PROJETO: JULIANO/ANA CAROLINA			

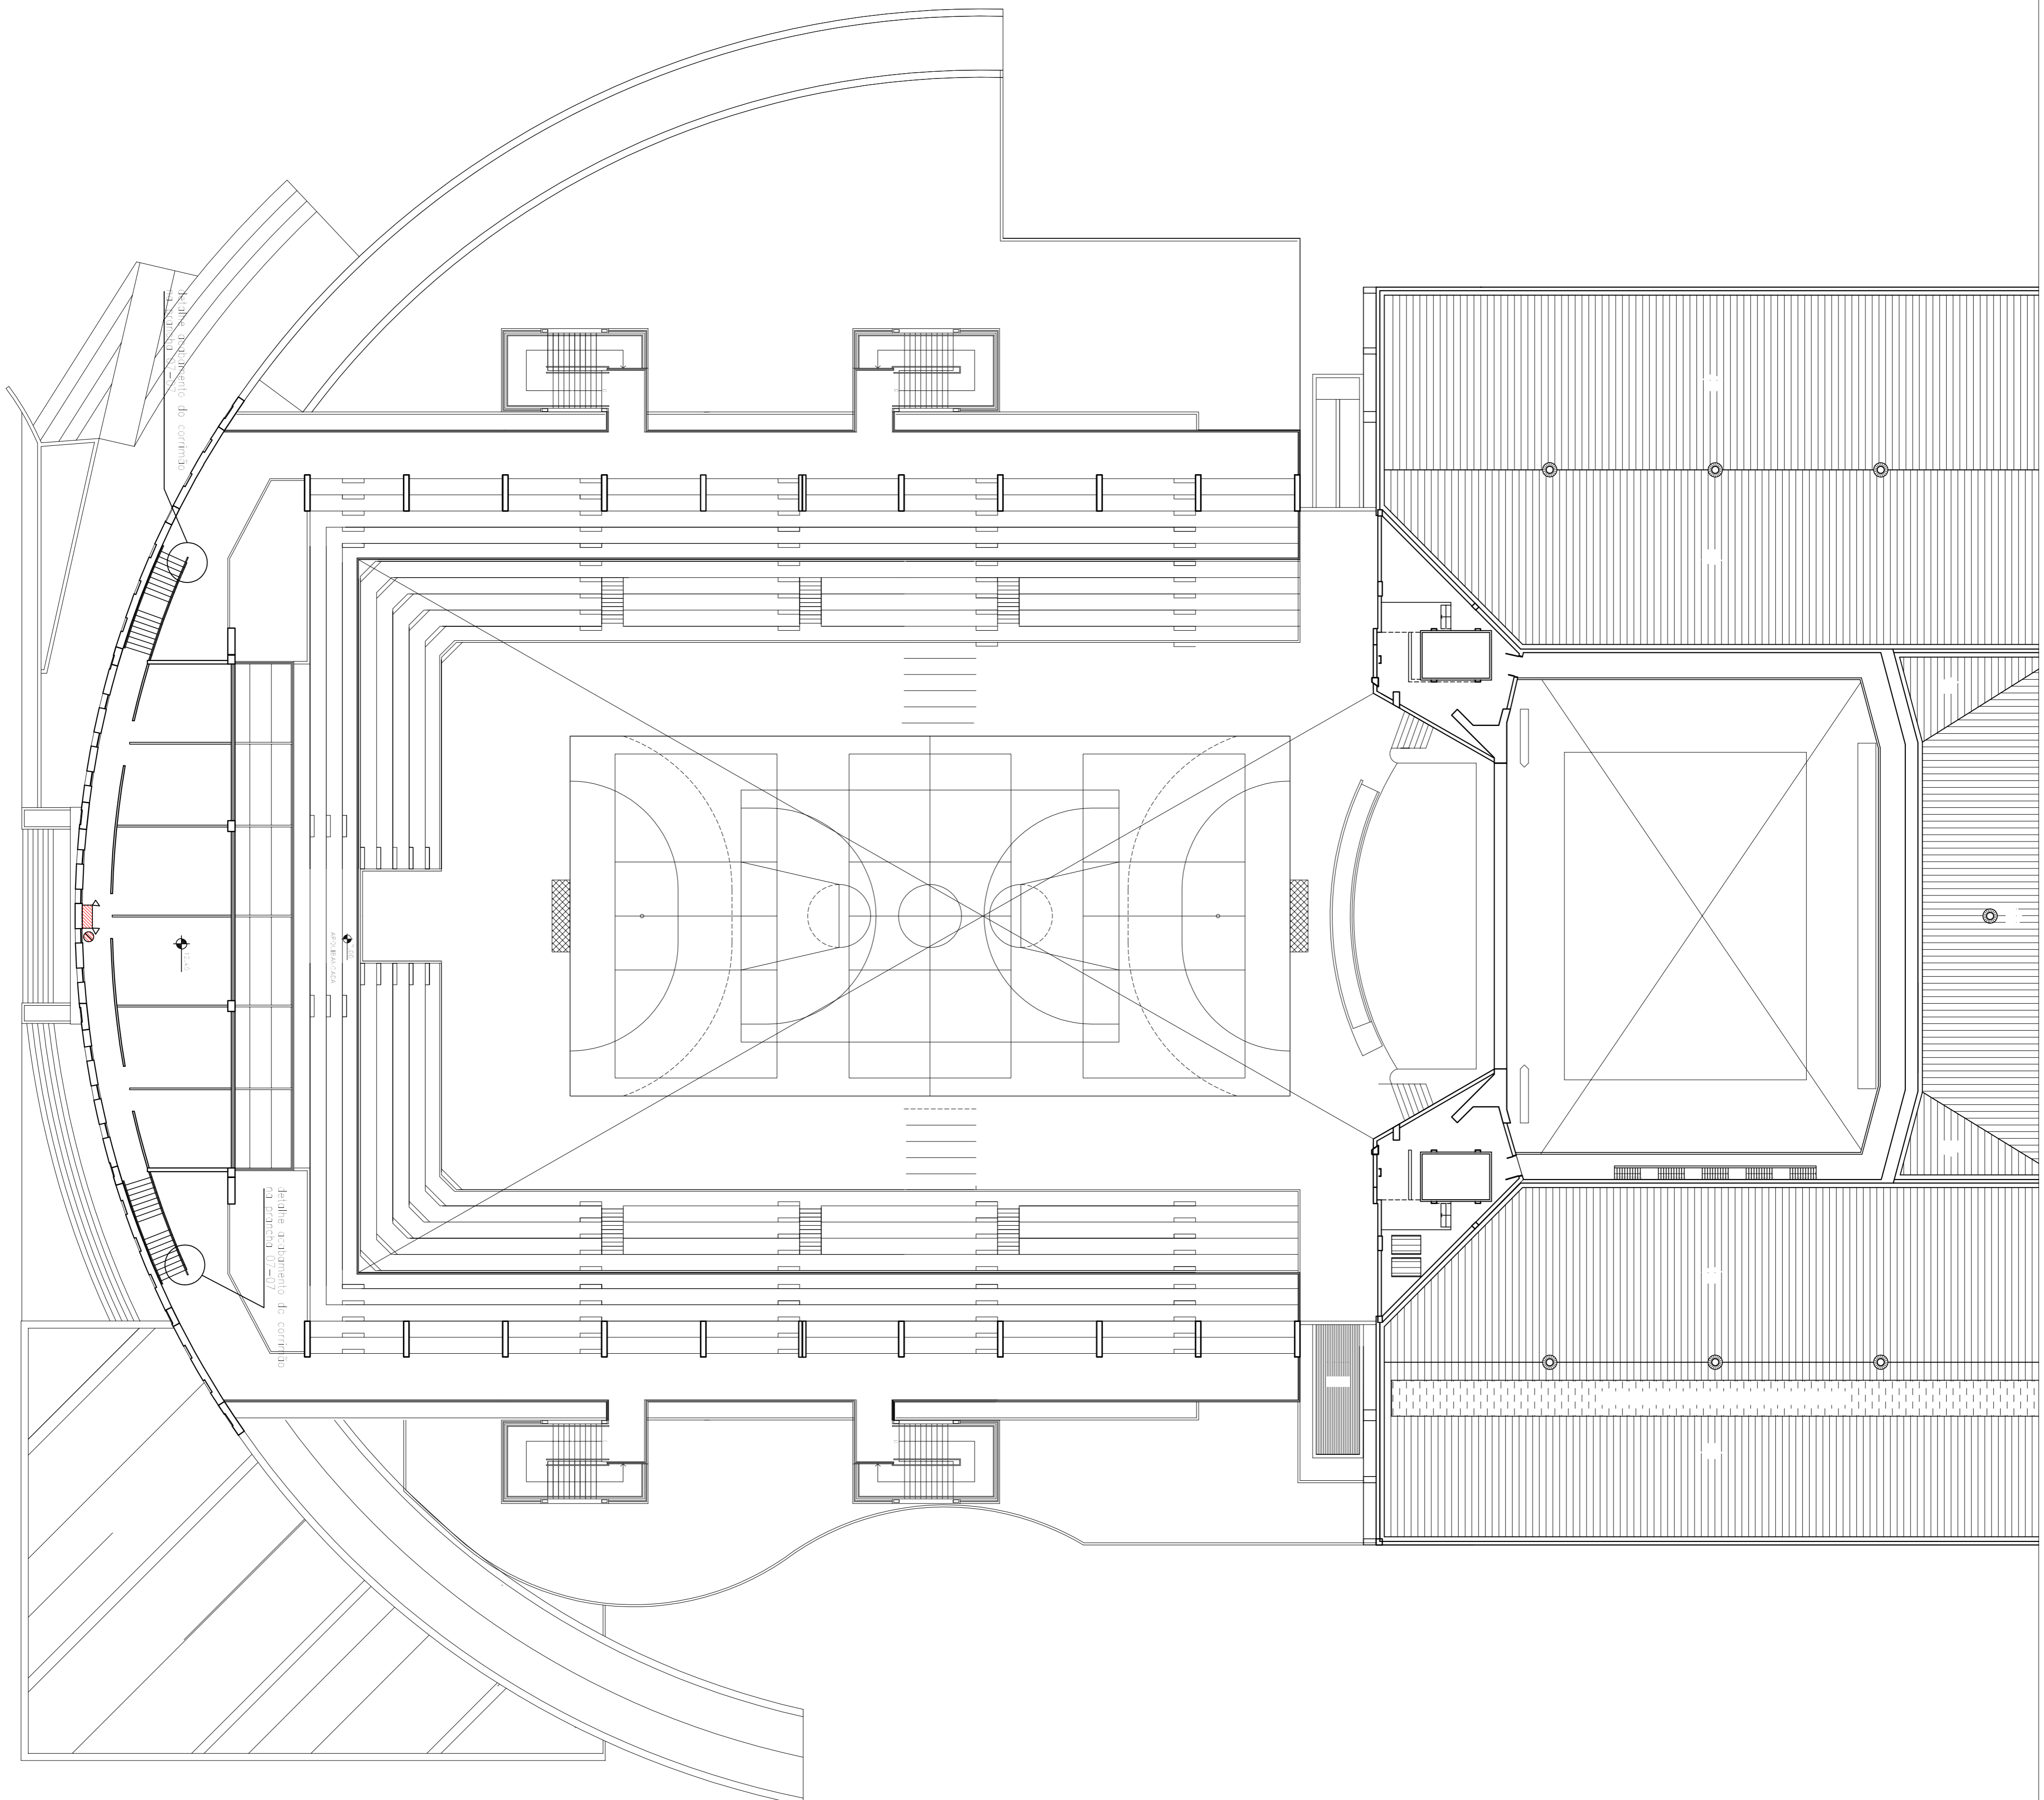

Símbolo	Descrição

REVISÕES	DATA	ASSINATURA

CENTRO DE EVENTOS DE JOINVILLE
 Av. Beira Rio – América
PREFEITURA MUNICIPAL DE JOINVILLE
 Governo Luiz Henrique / Marco Tebaldi
FUNDAÇÃO CULTURAL DE JOINVILLE
ippuj **FUNDAÇÃO INSTITUTO DE PESQUISA E PLANEJAMENTO URBANO DE JOINVILLE**

PROJETOS DO PRÉDIO ARQUITETÔNICO:	RESPONSÁVEL TÉCNICO DA OBRA:
Arq. NORBERTO SGANZELLA (ASSINATURA)	
Arq. VÂNIO LESTER KUNTZE (ASSINATURA)	
Arq. MARCEL VIRMOND VIEIRA (ASSINATURA)	

ARQUITETURA
 DESenvolvimento PROJETO ARQUITETÔNICO E ELABORAÇÃO DE PROJETOS COMPLEMENTARES:
TRÊS DIMENSOES ARQUITETURA CONSTRUÇÃO E REPRESENTAÇÃO LTDA
 ARQUITETO WALTER R. ZICHMATH (CRA 30755-0 SC)
 Rua Trindade, 130 - Bairro Vila Curitiba - Fone: (047) 3331-2891 - CEP: 89202-100 - Joinville - SC

PROJETO	DATA	PROJETO	PROJETO
FEVEREIRO/2002	1:200	007-97	ASB06/07

Planta Nivel 12.45
 escala 1:200

B A